



No. A-11

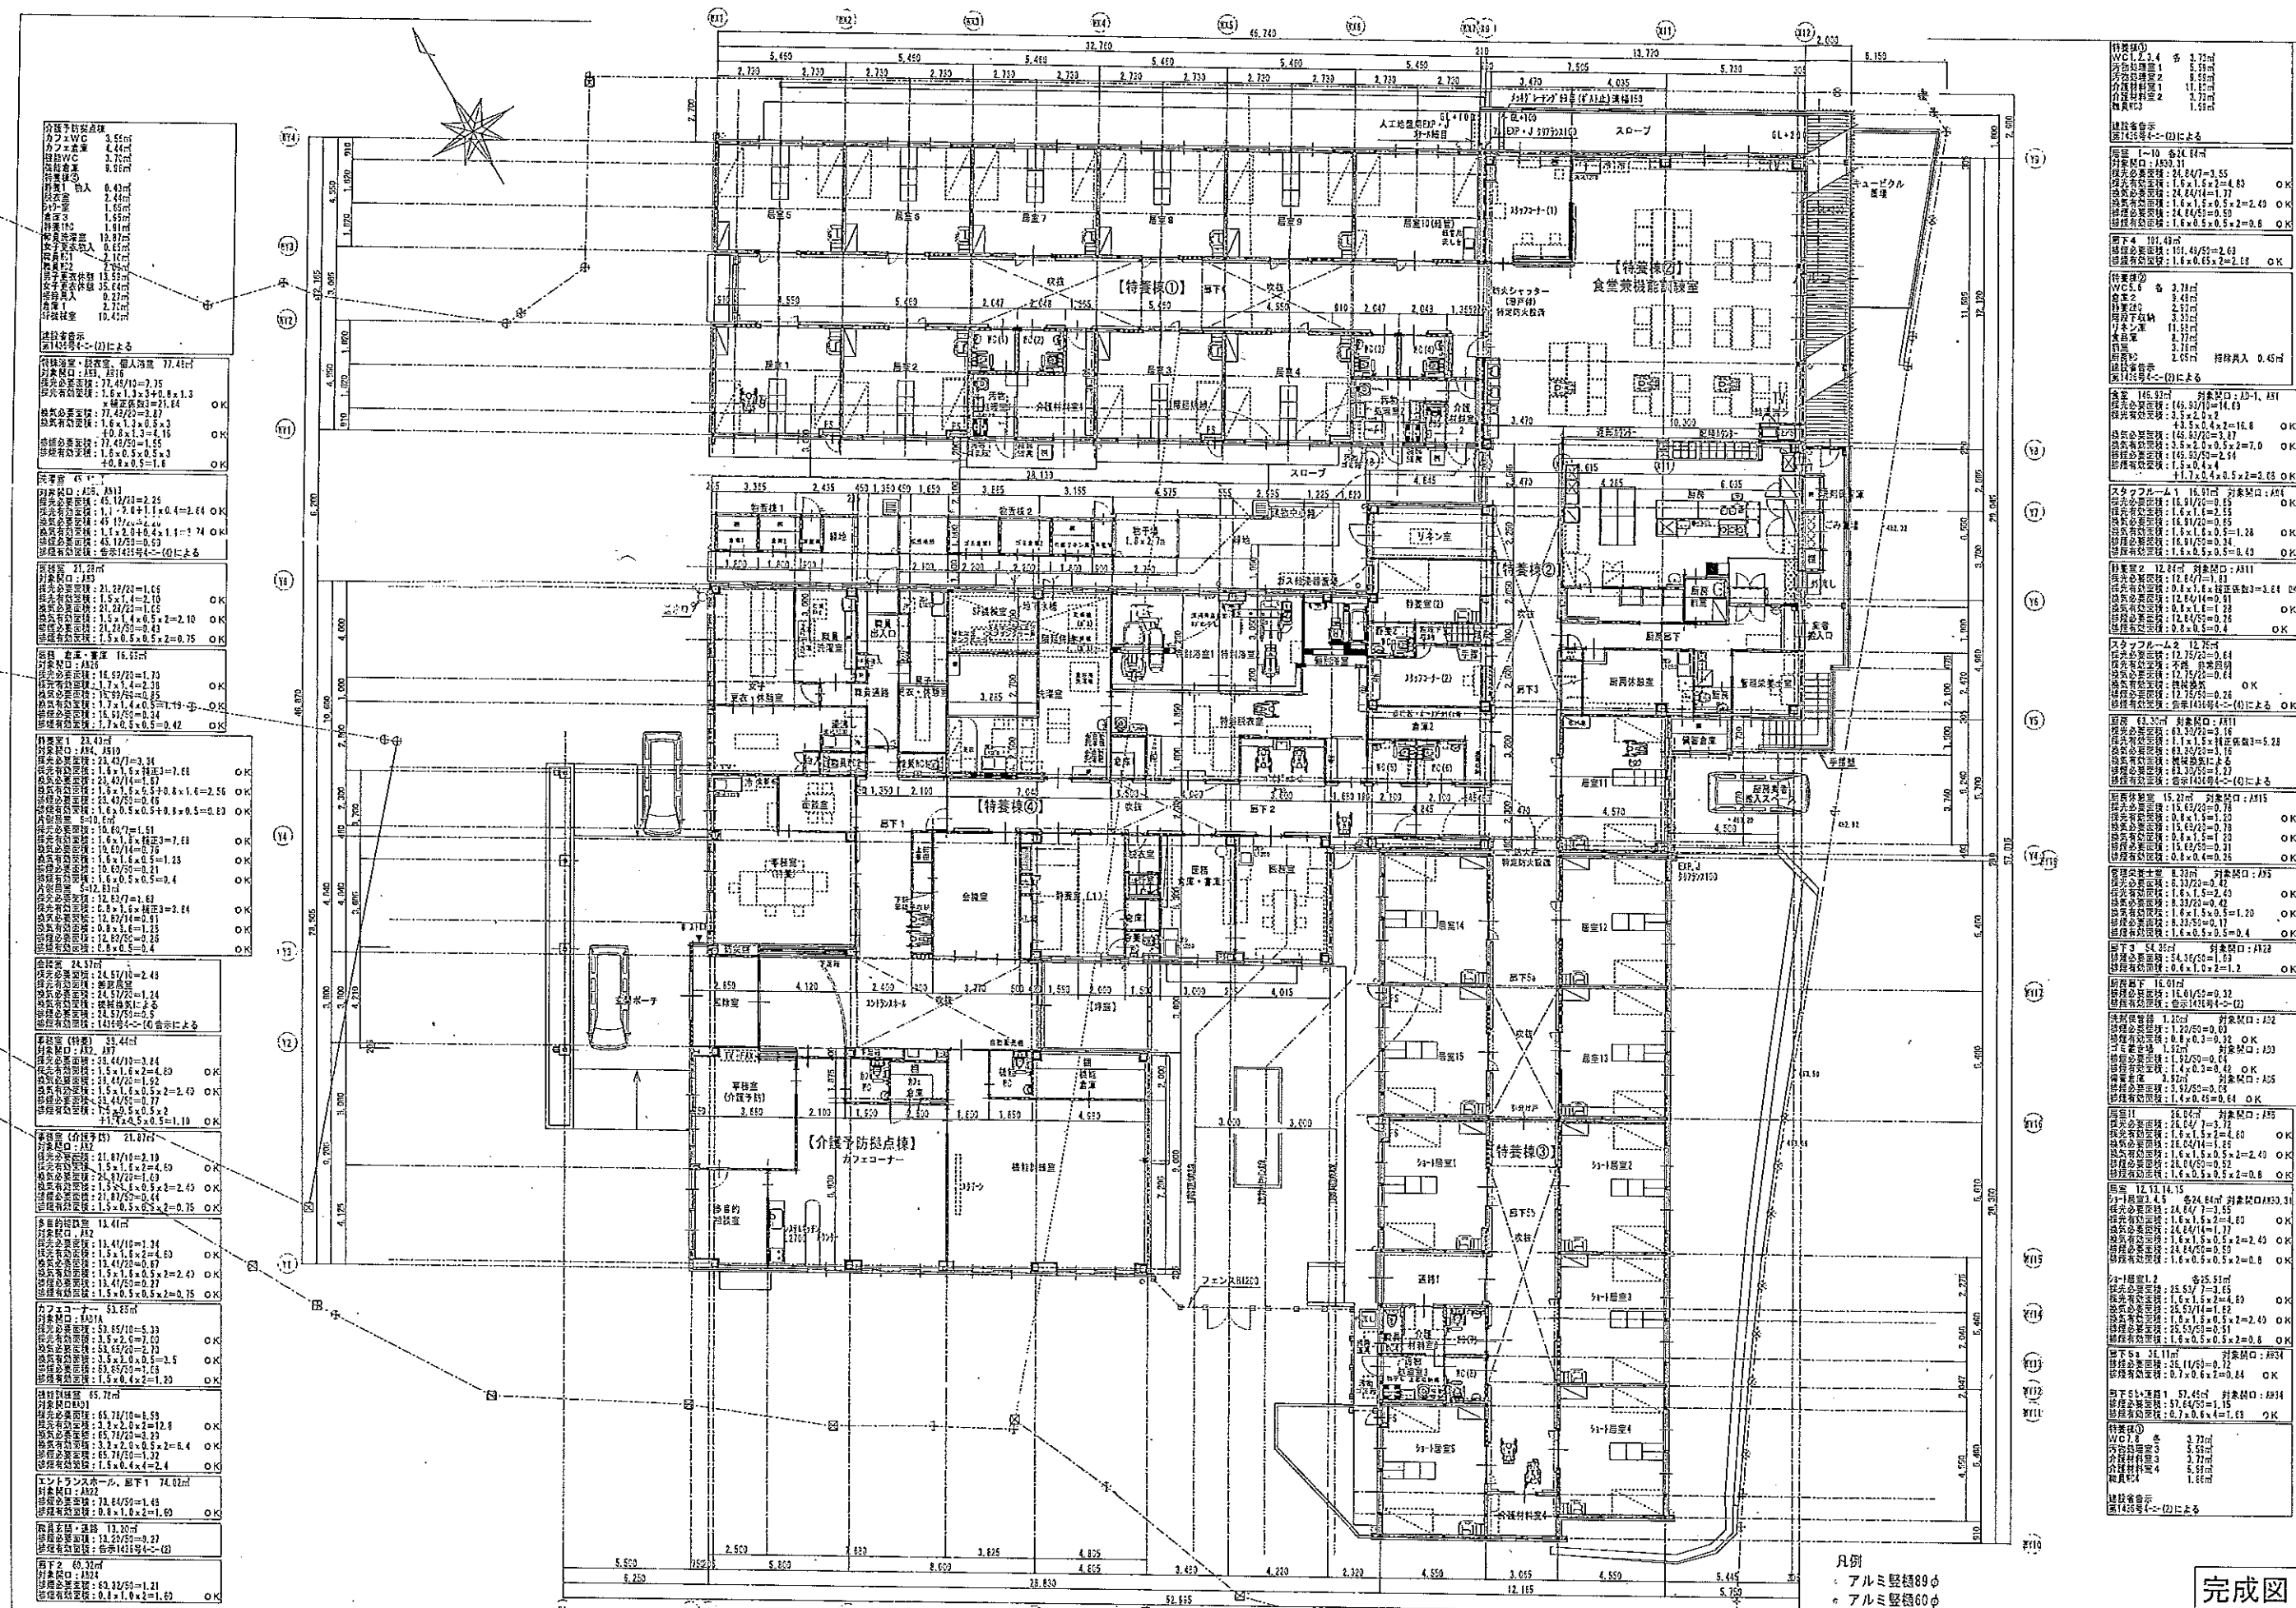

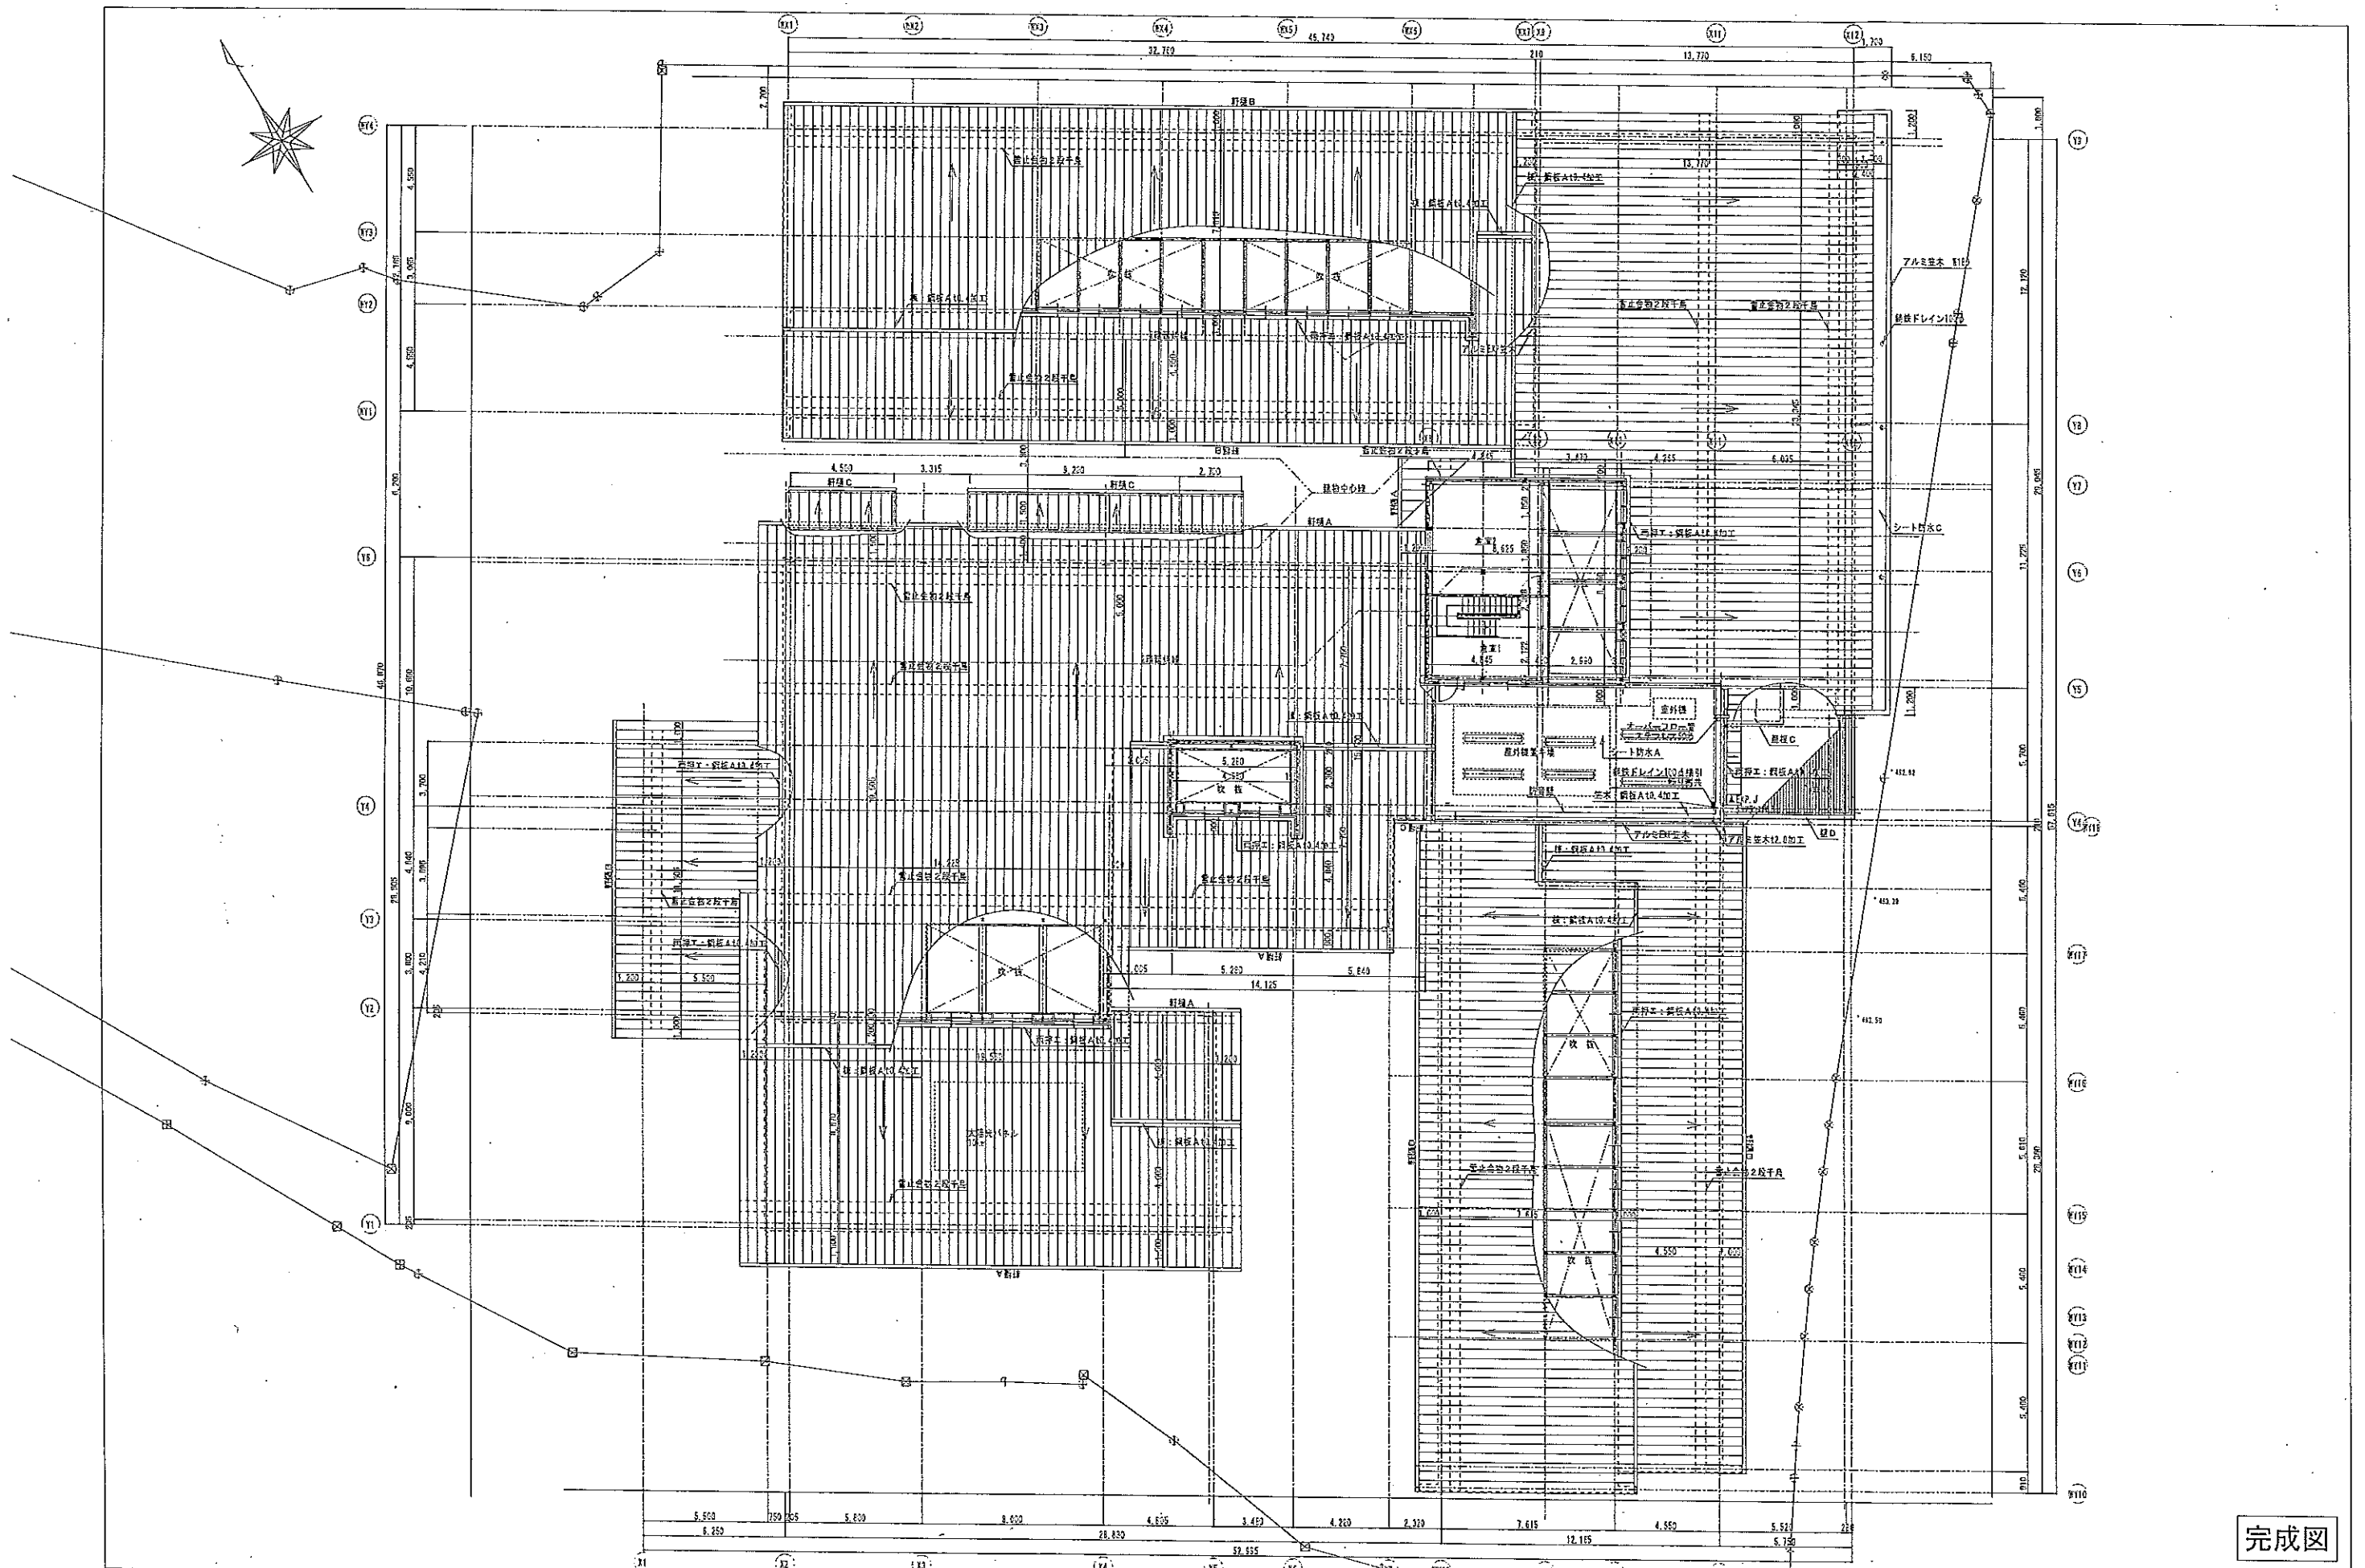

完成図

年 月 日				F23.7	
所 長	副 長	課 長	主 任	製 國	


飯田市建設部地域計画課

鈴木建築設計事務所


平成29・30年度 特別養護老人ホーム飯田荘建設事業 建築工事

図名
2階平面図、屋根伏図
縮尺
A1-1:125、A3-1:250


No. A-15

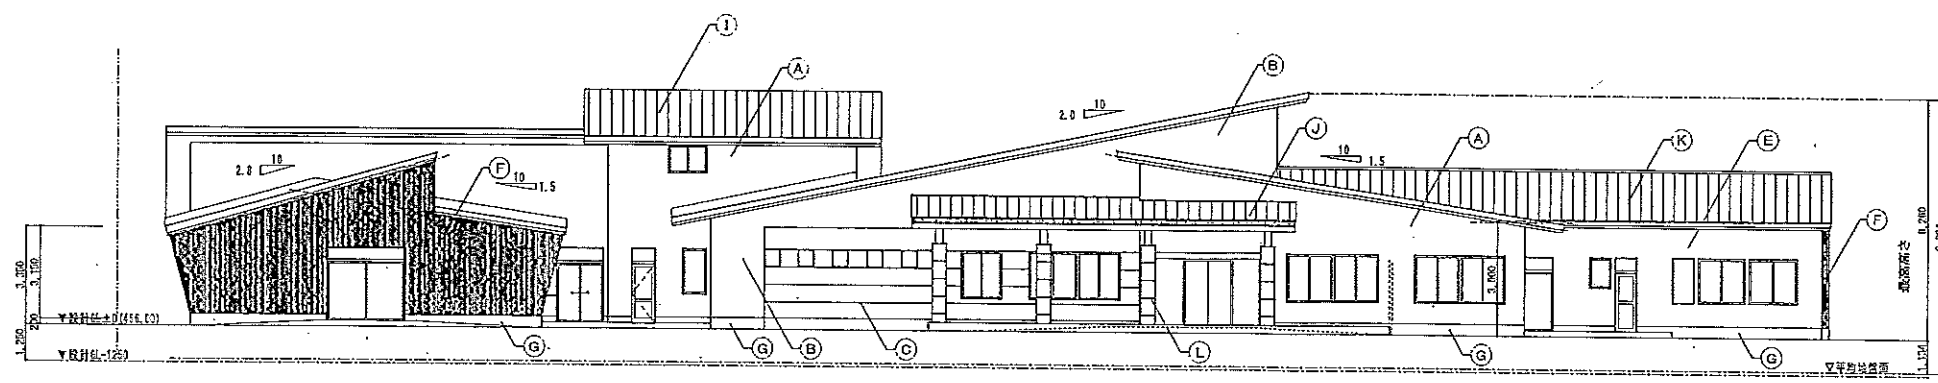


西面 立面図

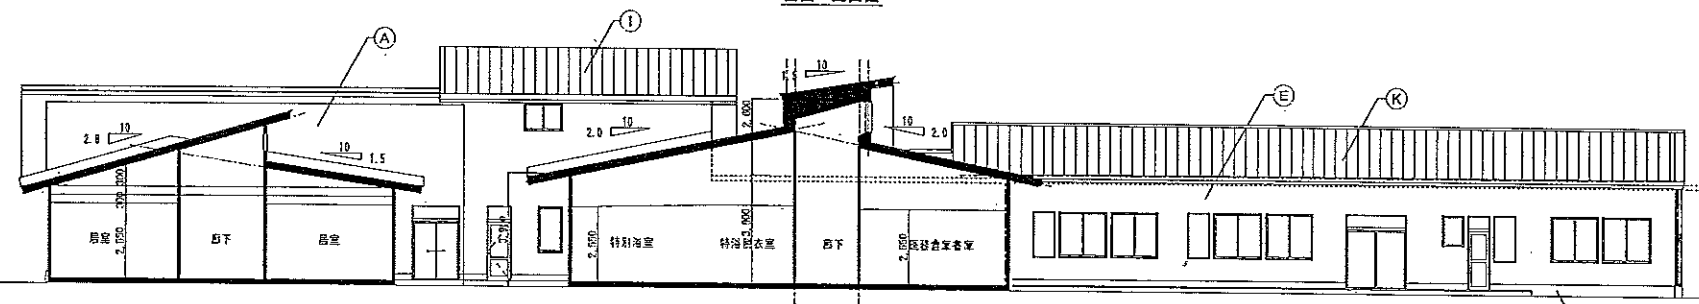


西面 立面図

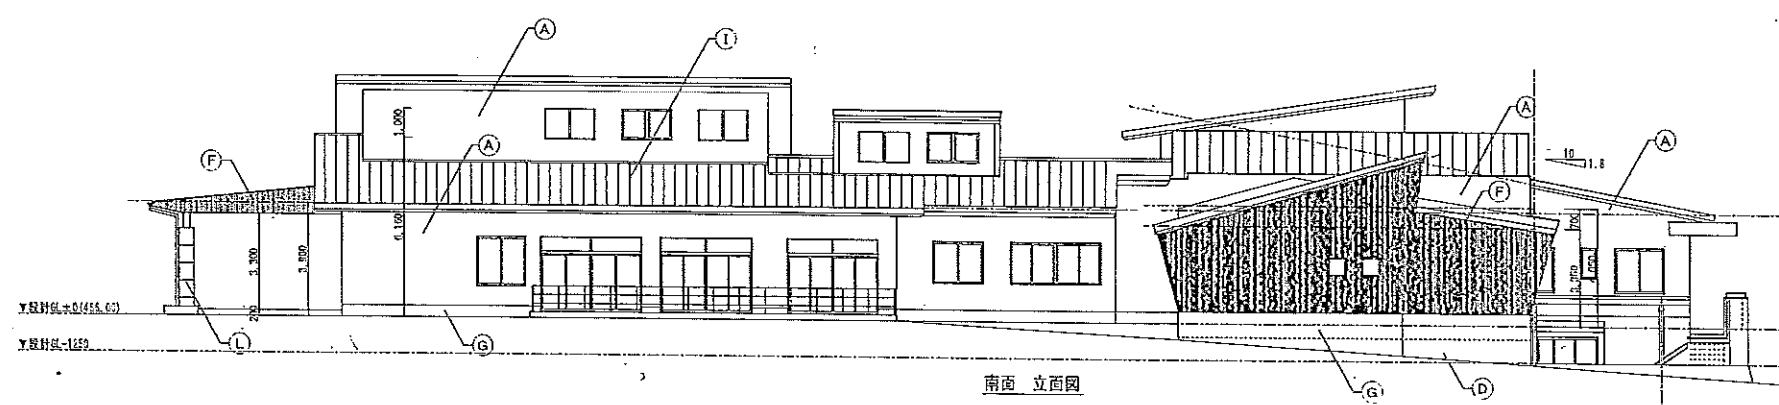


南面 立面図

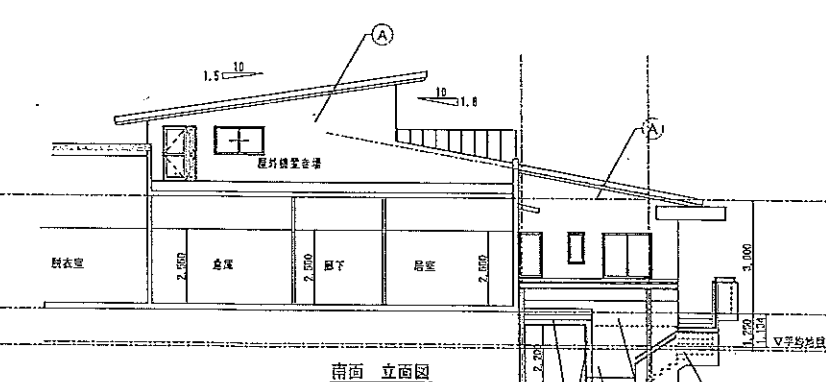

南面 立面図

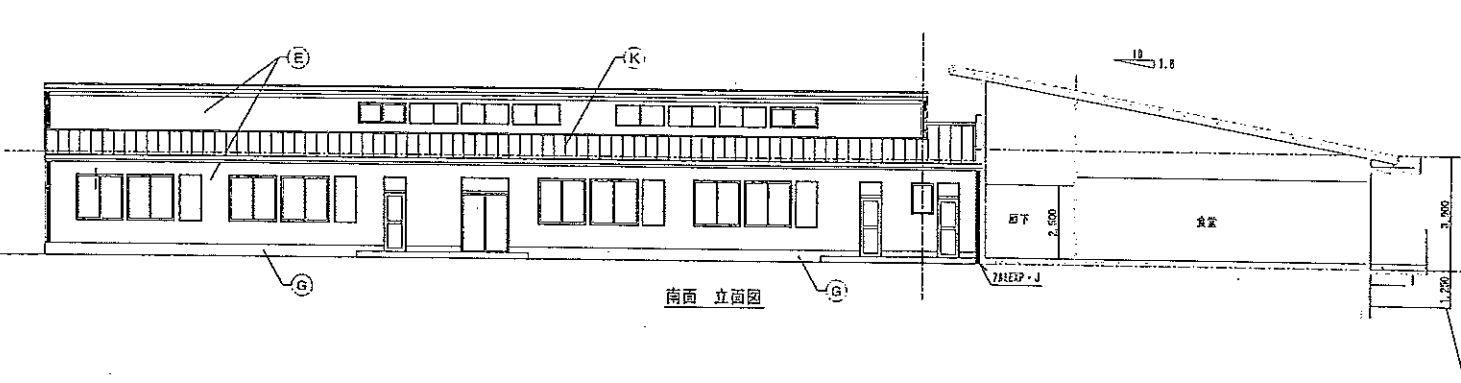



南面 立面図

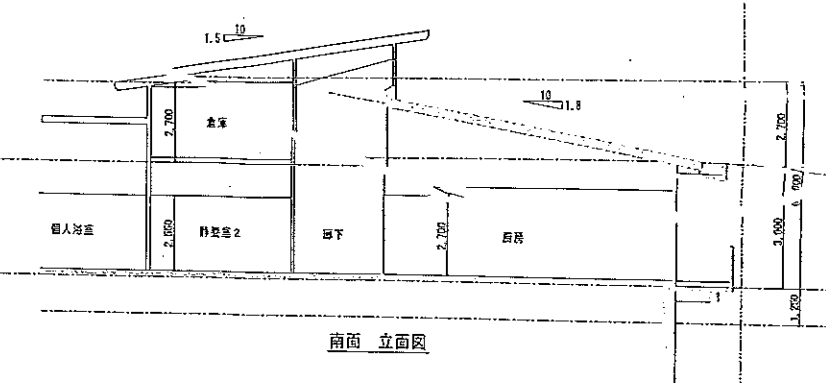



南面 立面図



- (A) 外壁A: 塗材A 外断熱t70
- (B) 外壁A: 塗材A 外断熱t120
- (C) 外壁B: 塗材B 外断熱t70
- (D) 外壁C: 吹付A コンクリート下地
- (E) 外壁D: サイディングA 塗材C
- (F) 外壁E: サイディングB
- (G) 基礎巾木A: 吹付A 断熱用モルタル塗
- (H) 塗材A コンクリート下地
- (I) 屋根A
- (J) 屋根B
- (K) 屋根C
- (L) ポーチ柱 塗材A ポーダークラウド

完成図

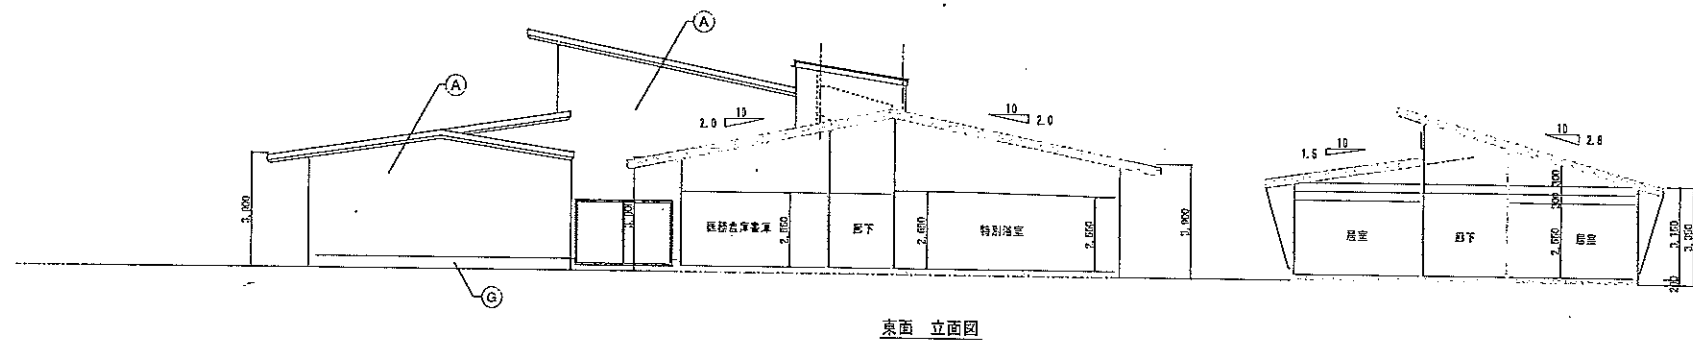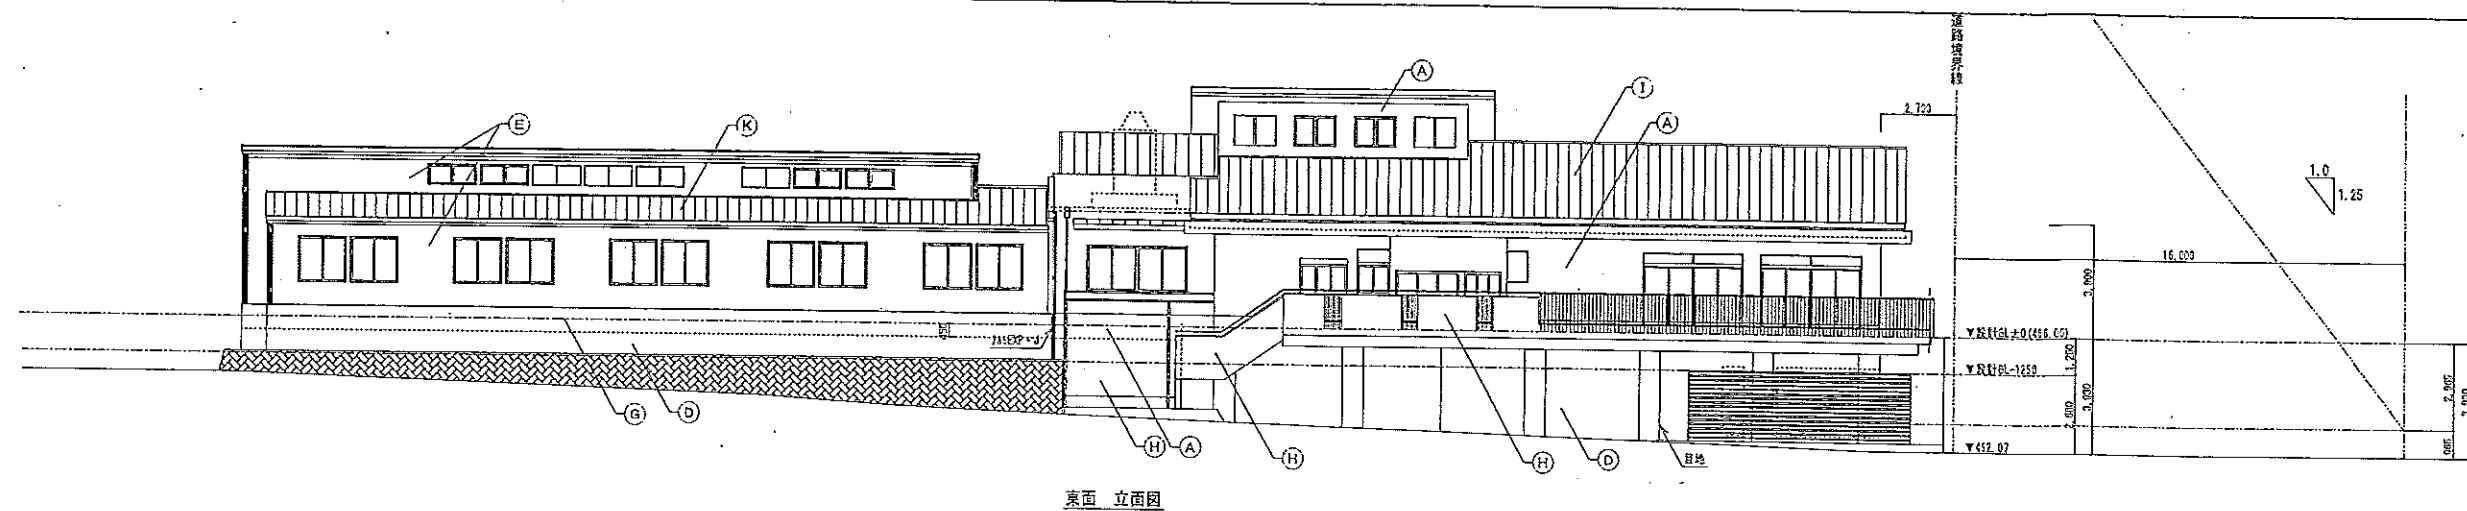


- (A) 外壁A：塗材A 外断熱t70
- (B) 外壁A：塗材A 外断熱t120
- (C) 外壁B：塗材B 外断熱t70
- (D) 外壁C：吹付A コンクリート下地
- (E) 外壁D：サイディングA 塗材C
- (F) 外壁E：サイディングB
- (G) 基礎巾木A：吹付A 耐経用モルタル塗
- (H) 塗材A コンクリート下地
- (I) 屋根A
- (J) 屋根B
- (K) 屋根C
- (L) ポーチ柱 塗材A ボーダータイル
- (M) サイディングC

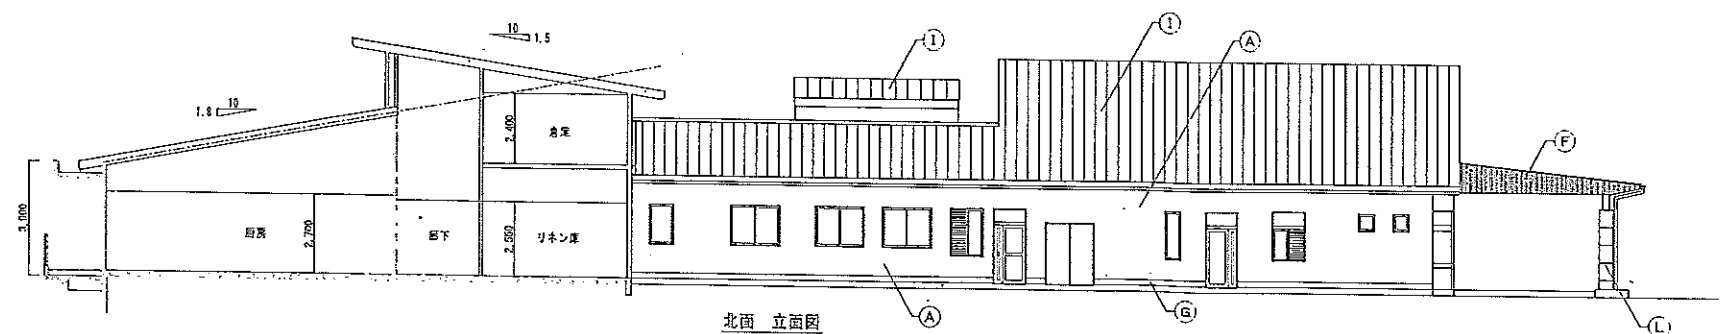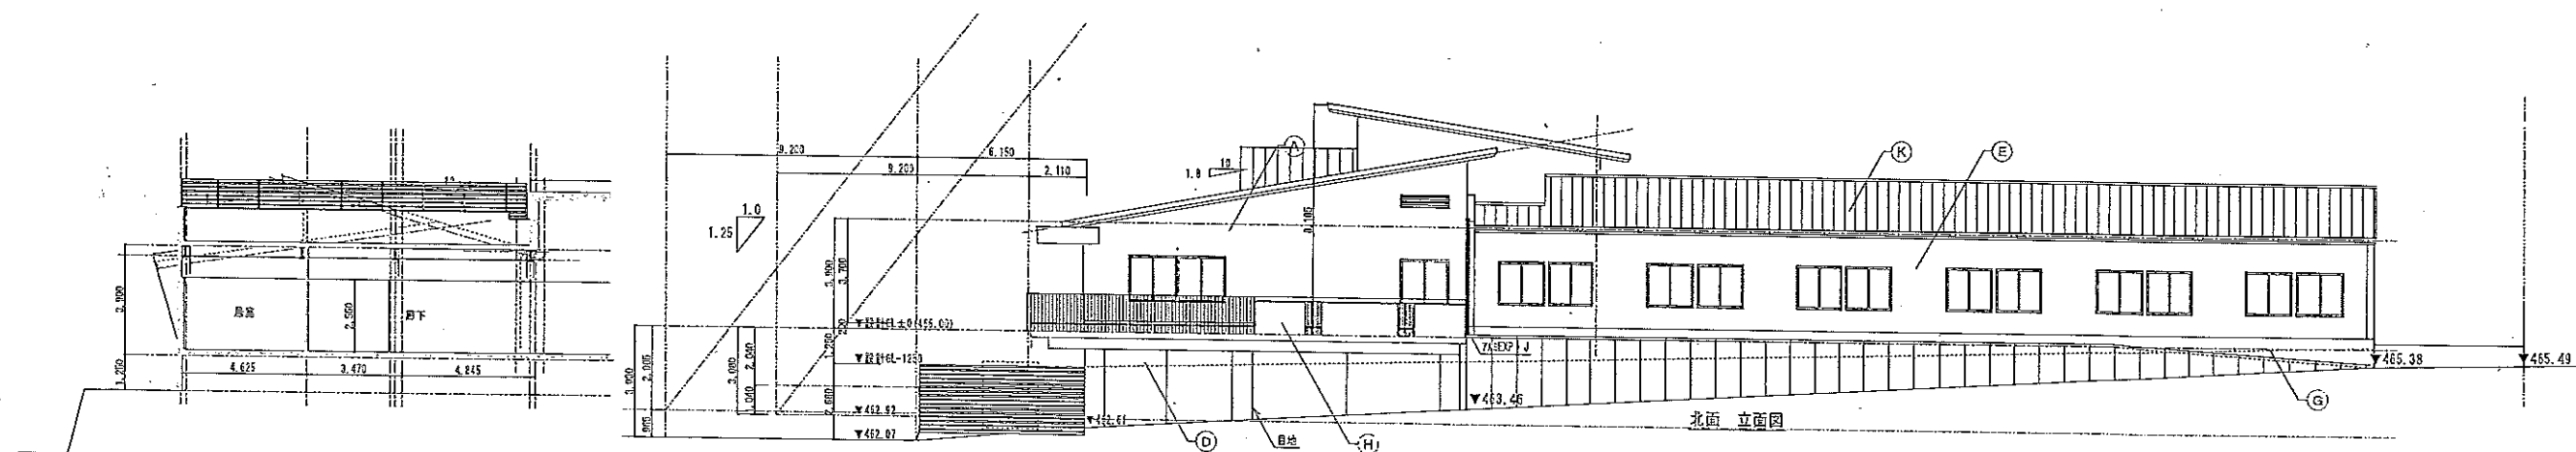

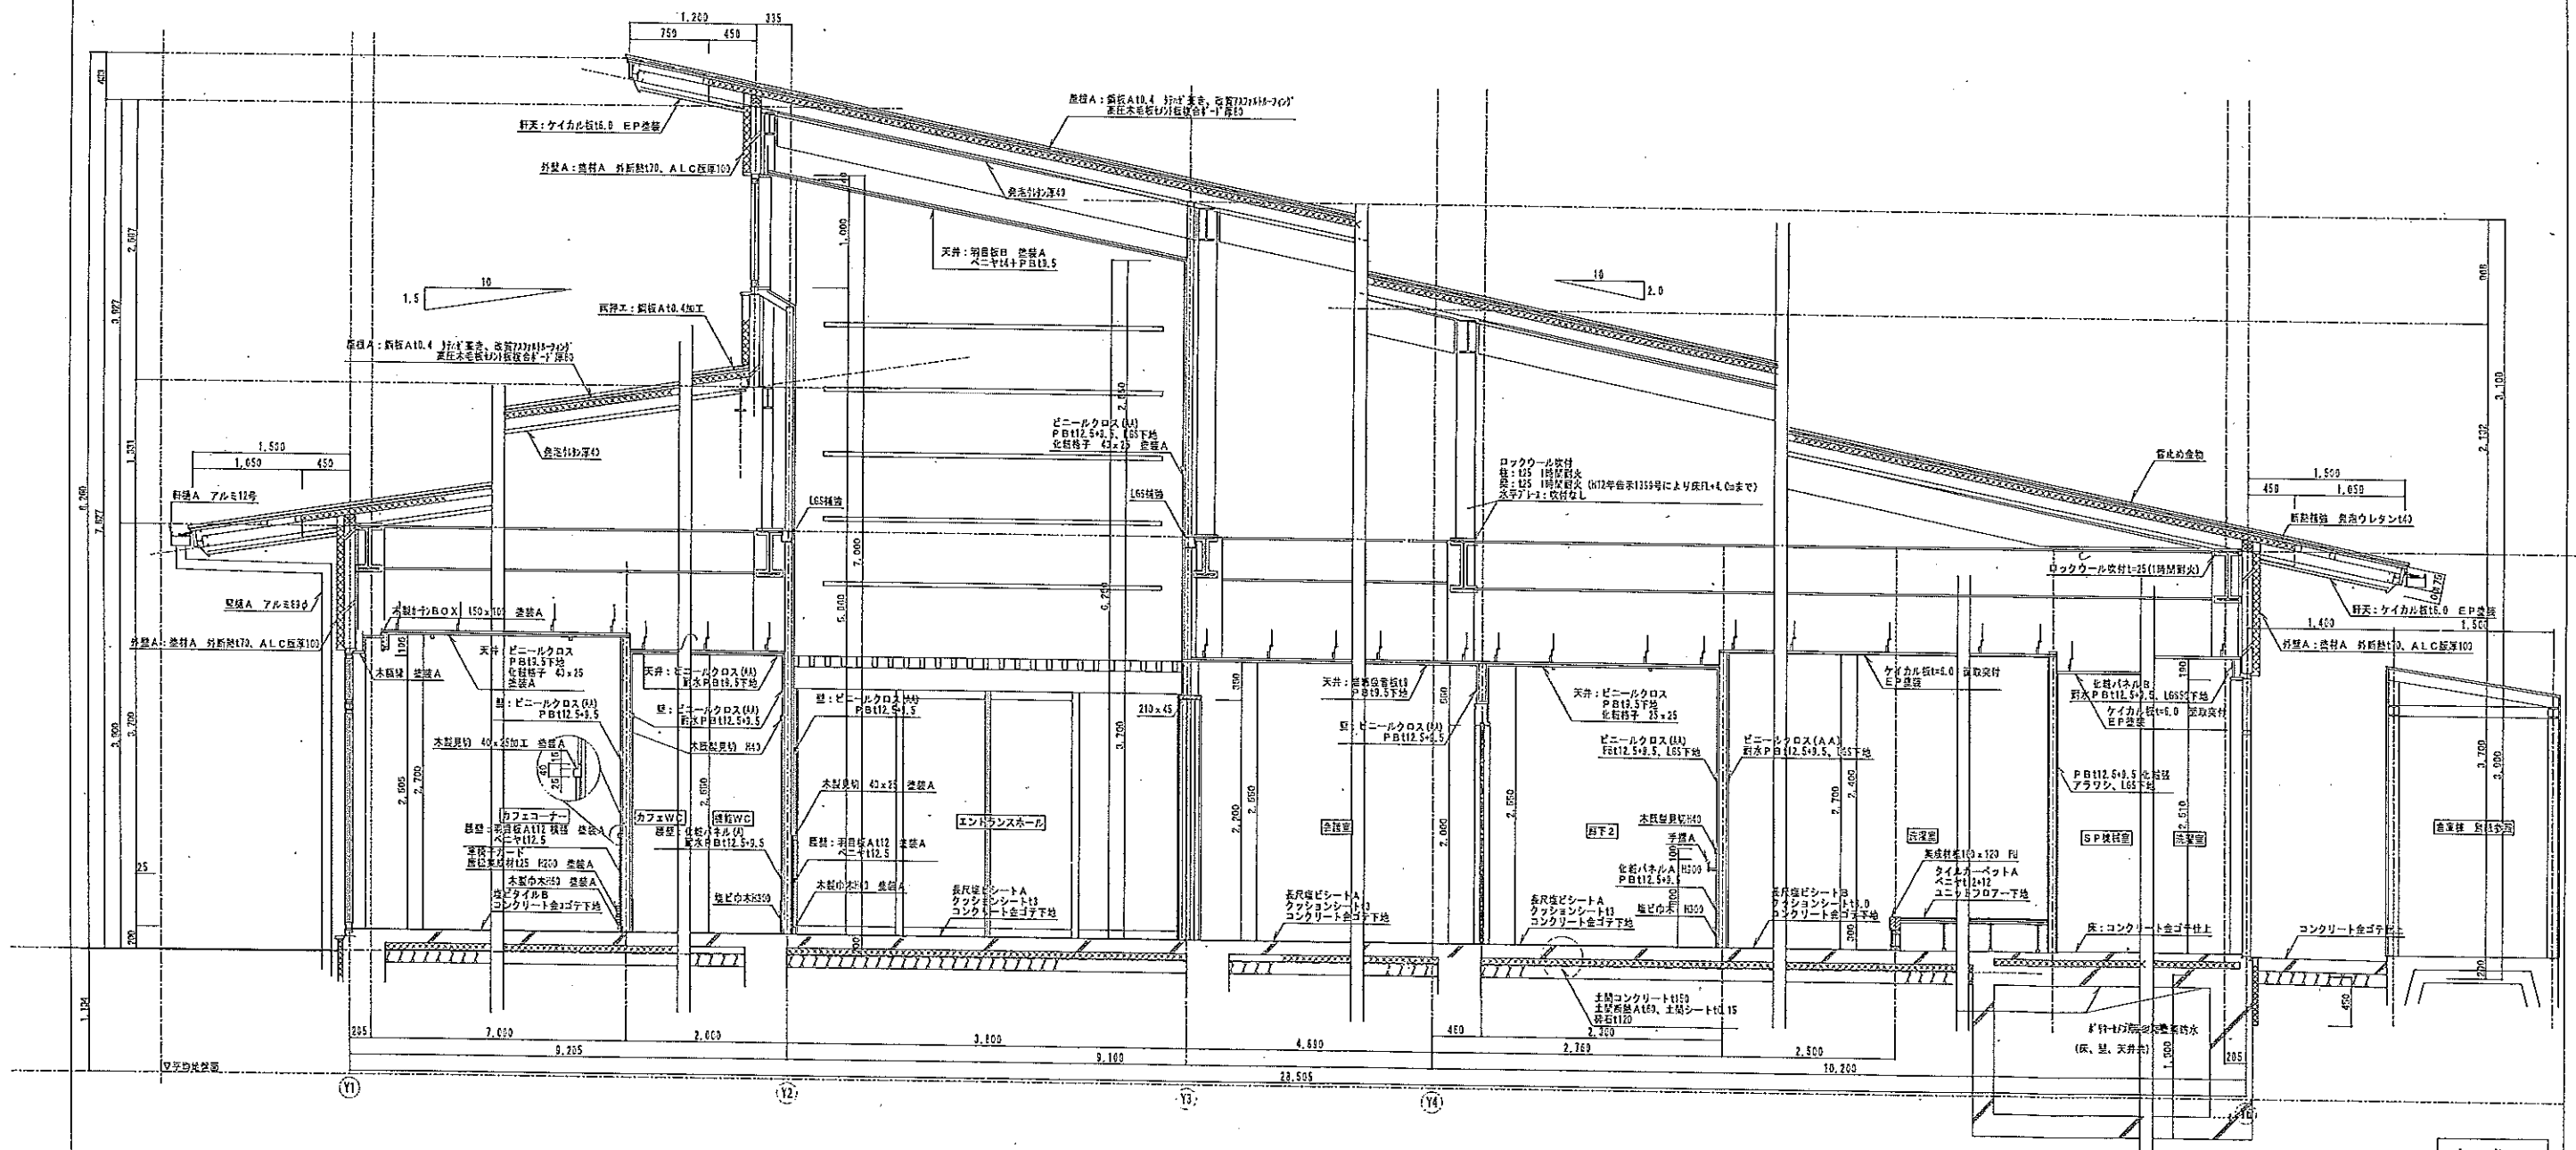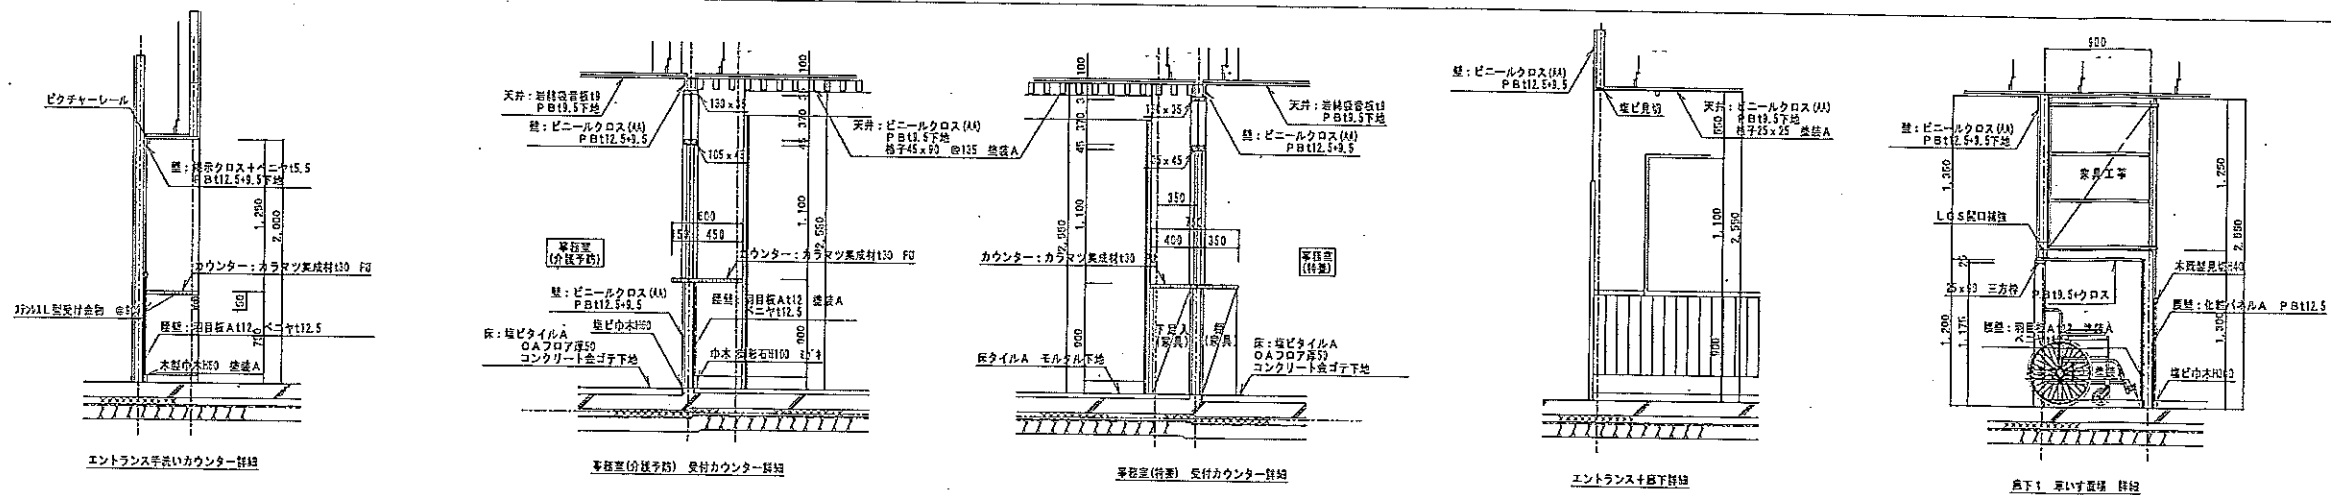






完成図

年月日 所長 部長 課長 主任 監理 829.7 12	飯田市建設部地域計画課	鈴木建築設計事務所 1級建築士事務所登録第(下)J第12011号	工事名 平成29・30年度 特別養護老人ホーム飯田荘建設事業 建築工事	図名 短計図1 図尺 A1-1:125, A3-1:250	No. A-19
--------------------------------------	-------------	-------------------------------------	--	-------------------------------------	----------

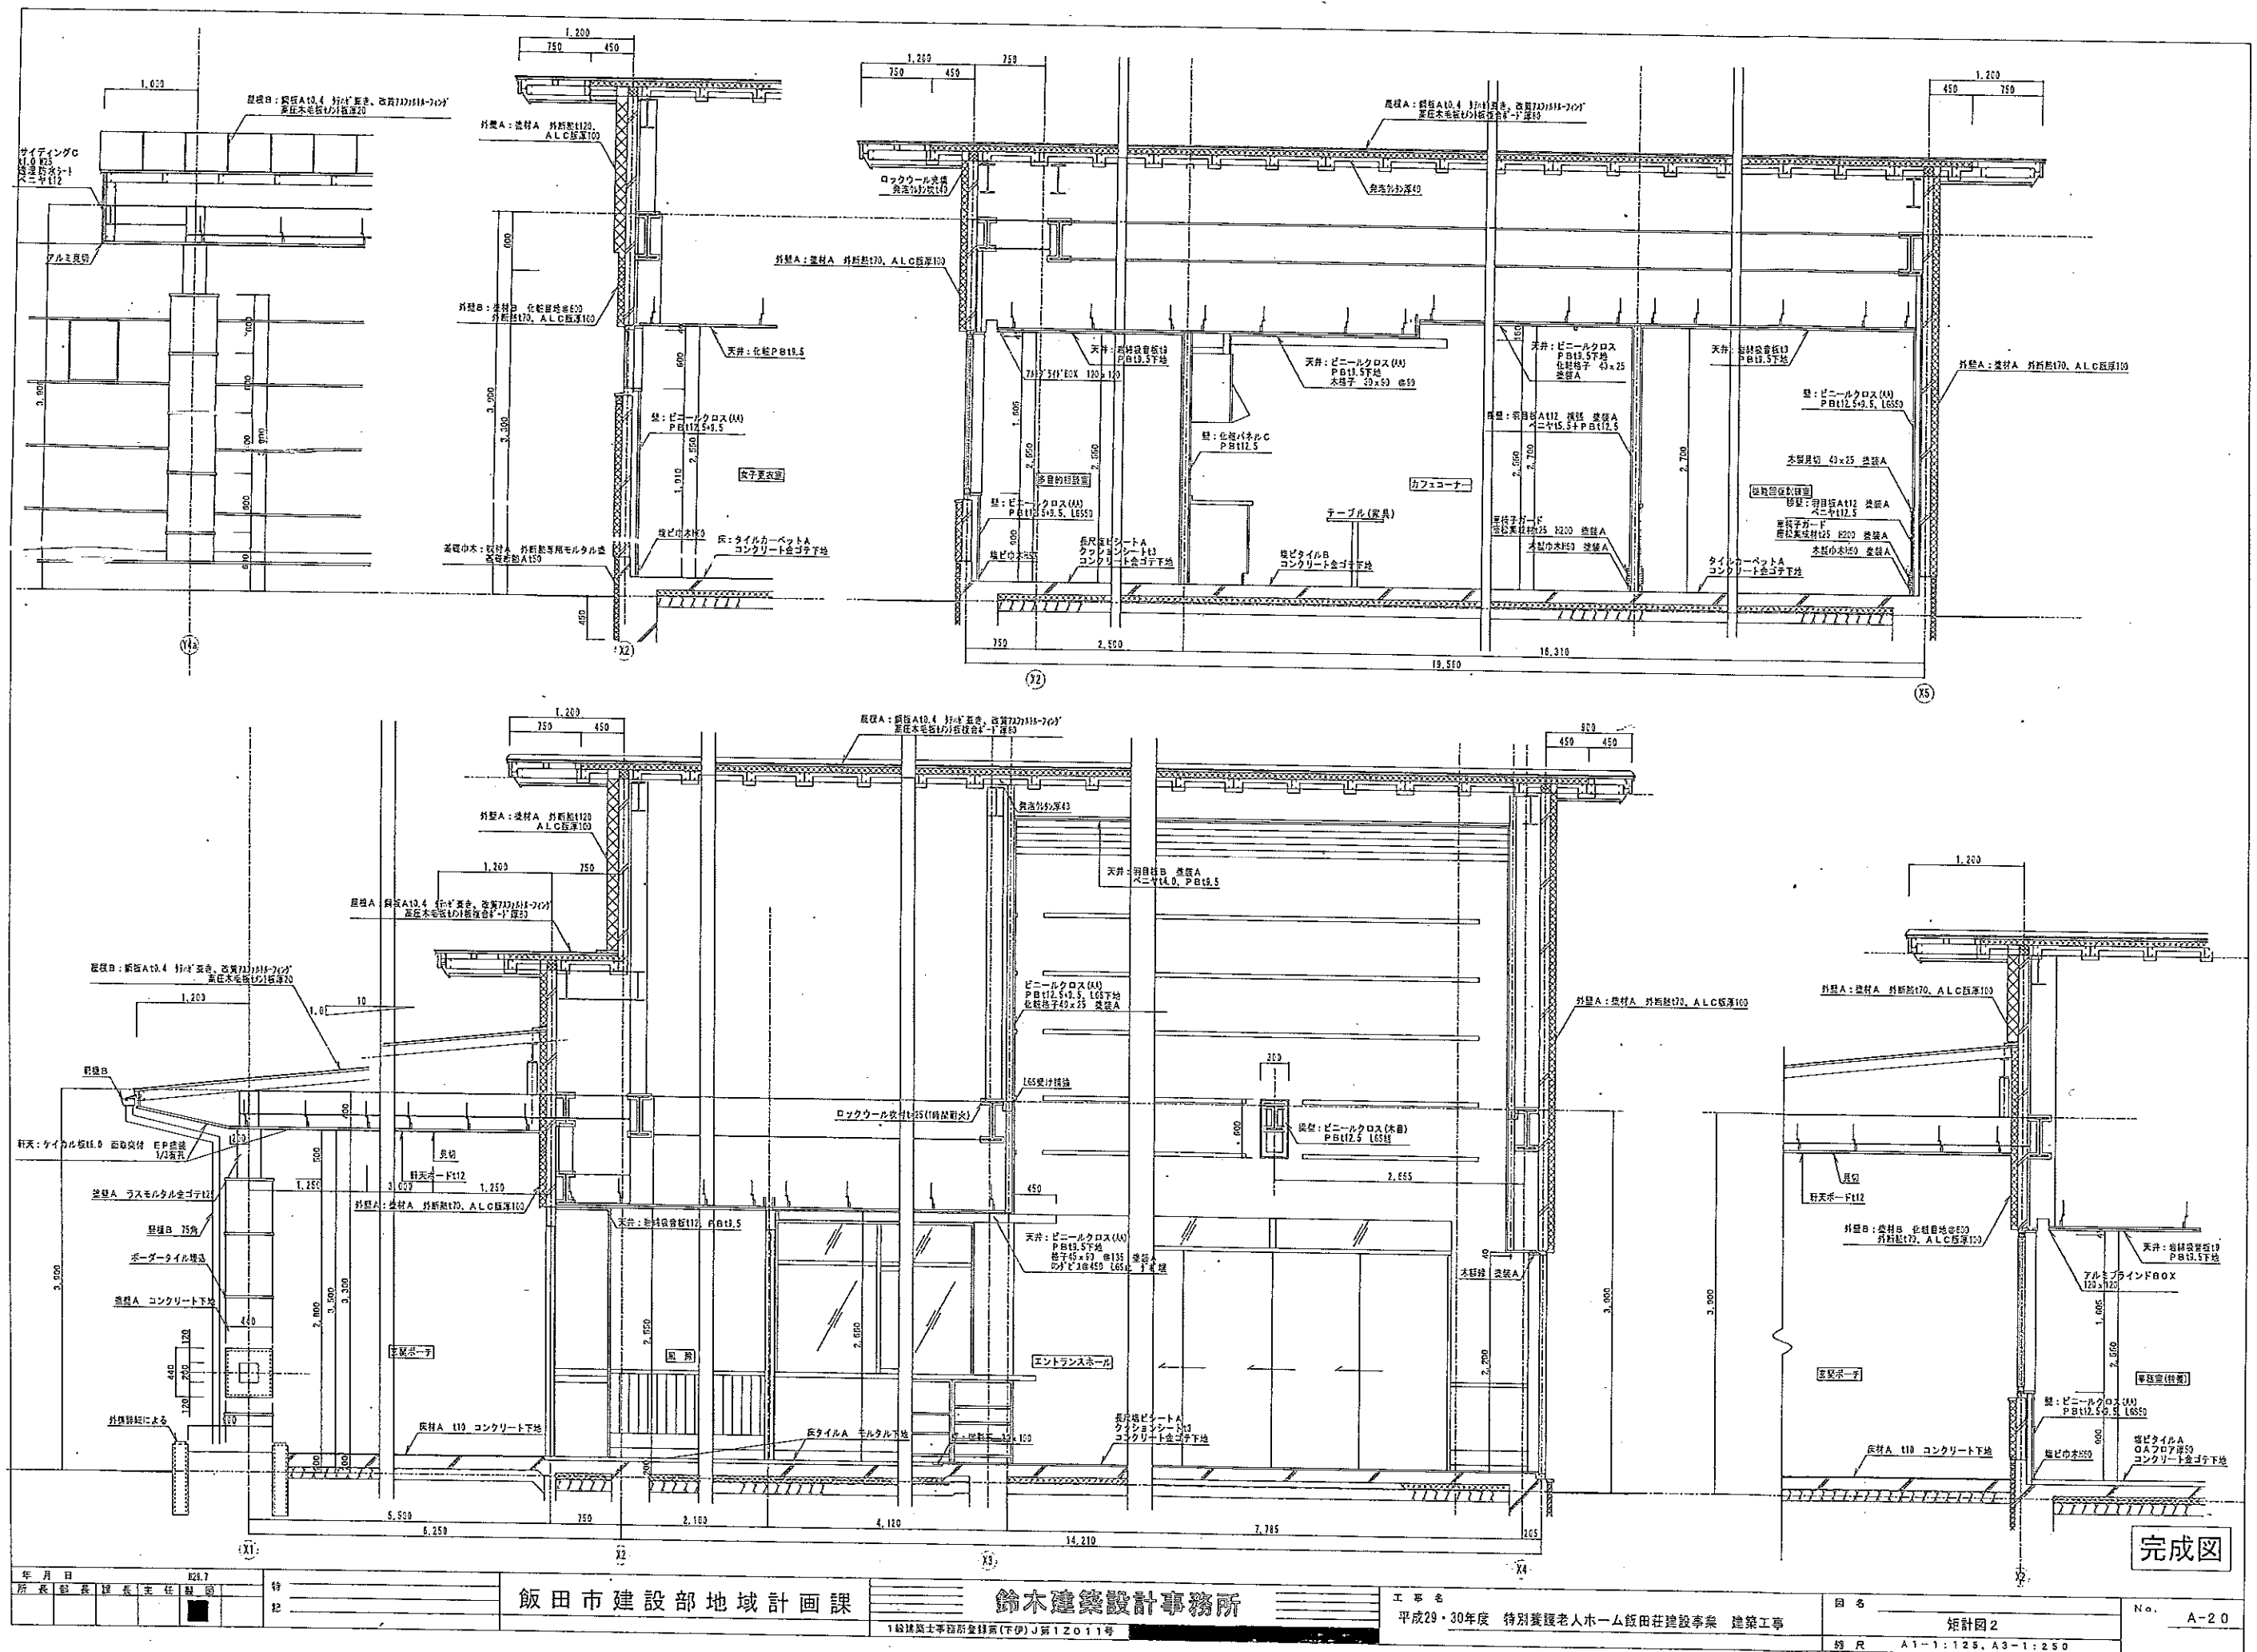


完成図

年月日	02.7	特	飯田市建設部地域計画課	鈴木建築設計事務所	工事名	平成29・30年度 特別養護老人ホーム飯田荘建設事業 建築工事	図名	矩計図2	No.	A-20
所長	部長	主任	技師	1級建築士 平沼 金太郎 (下付) J 第1201号			図尺	A1-1:125, A3-1:250		

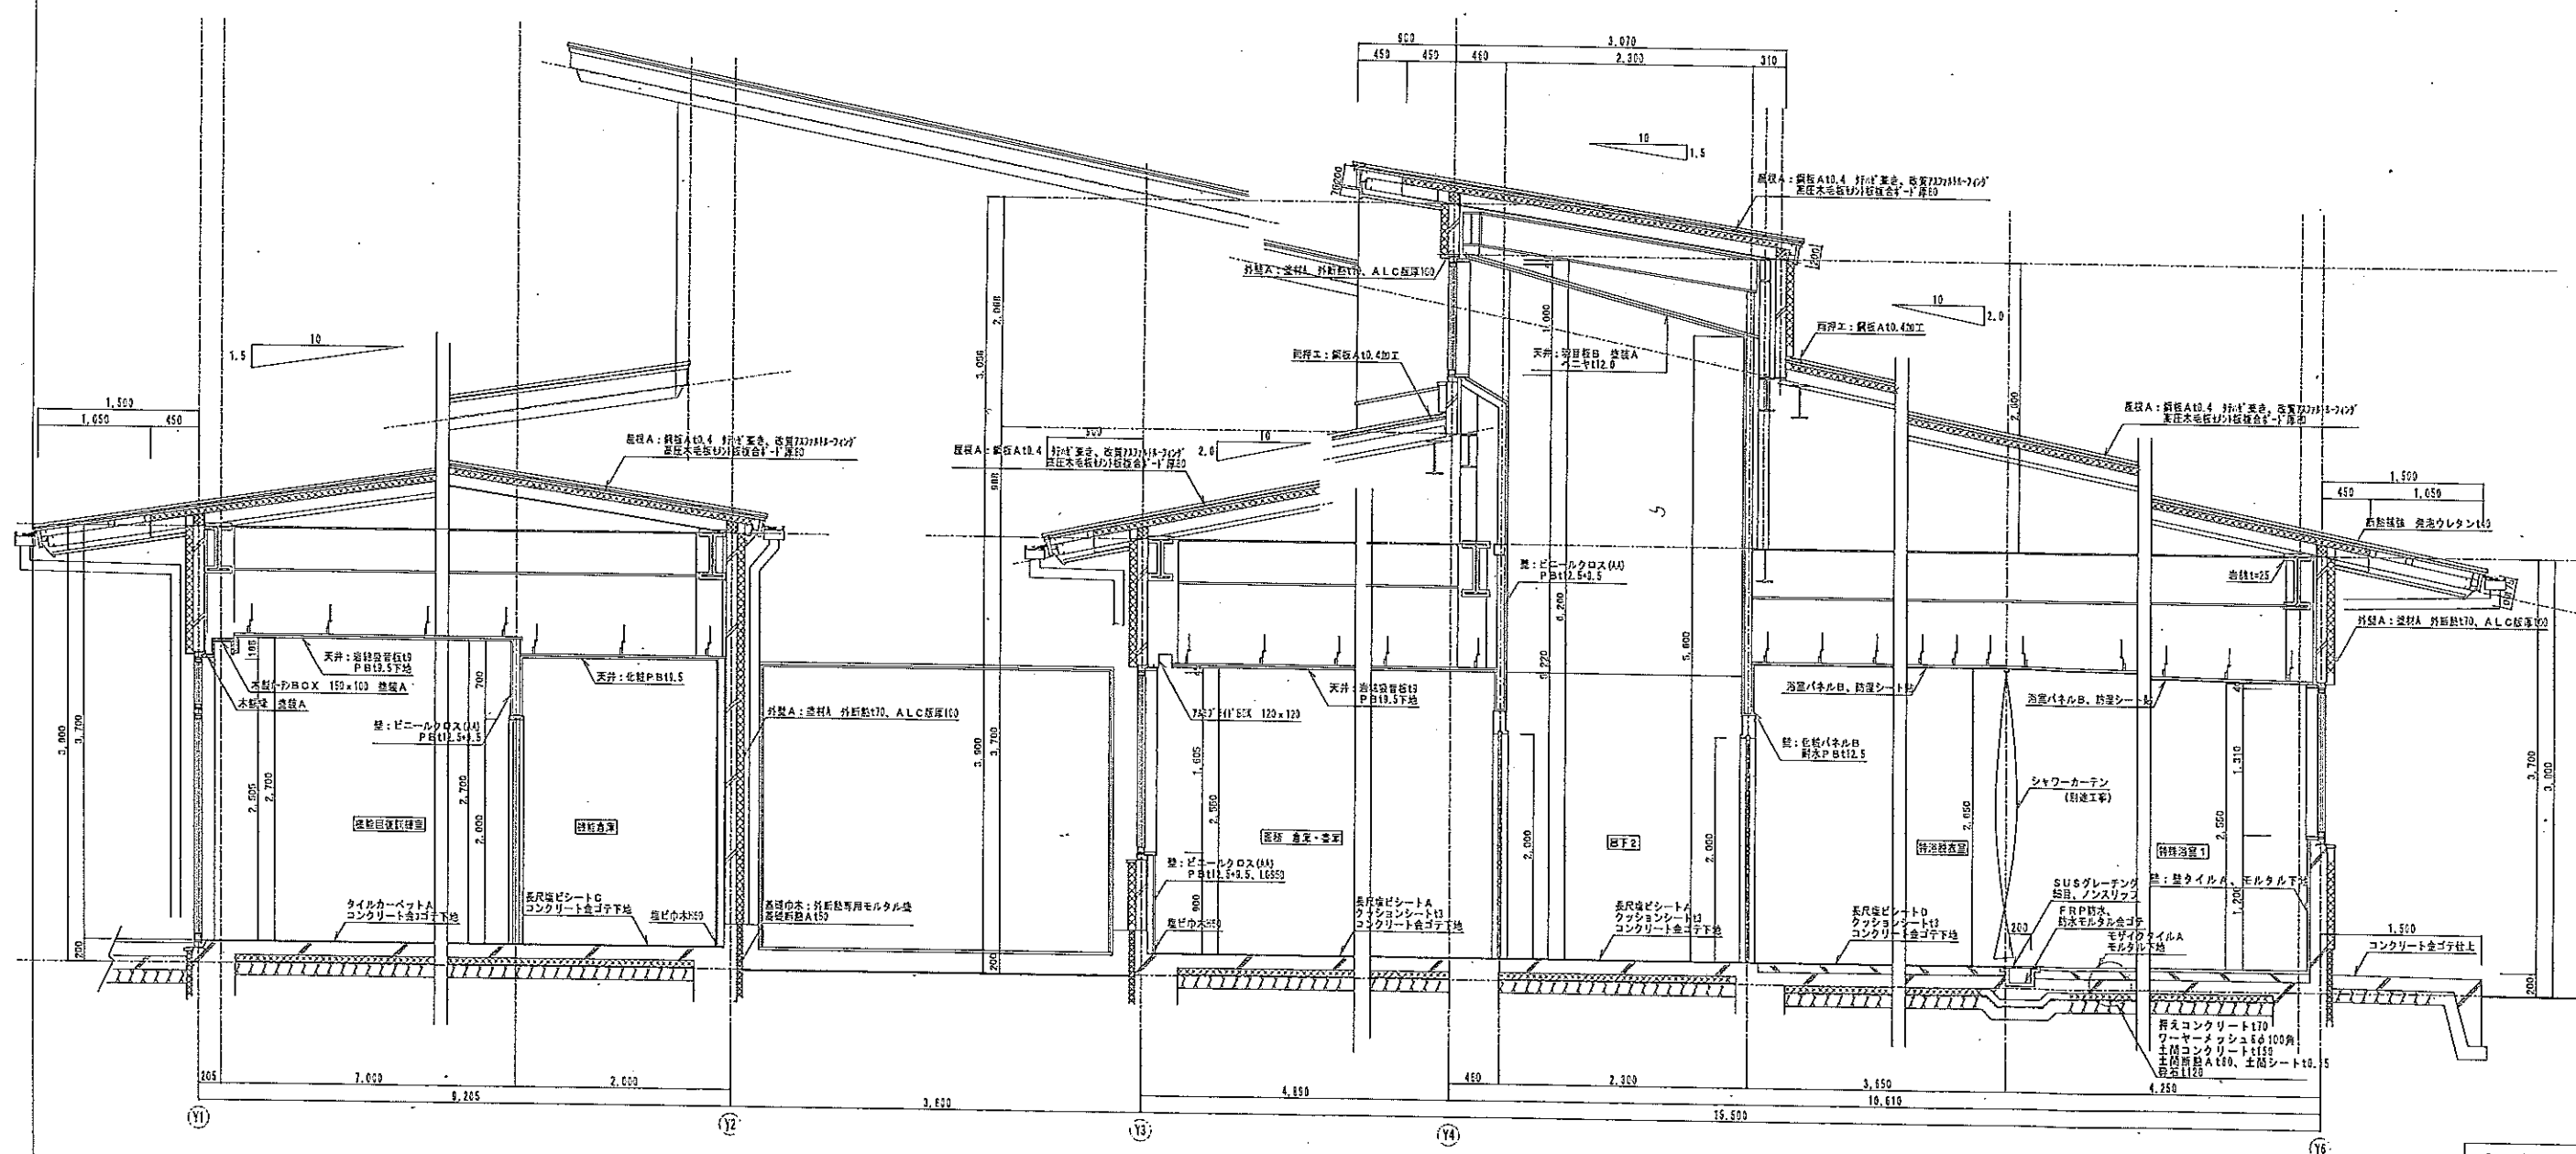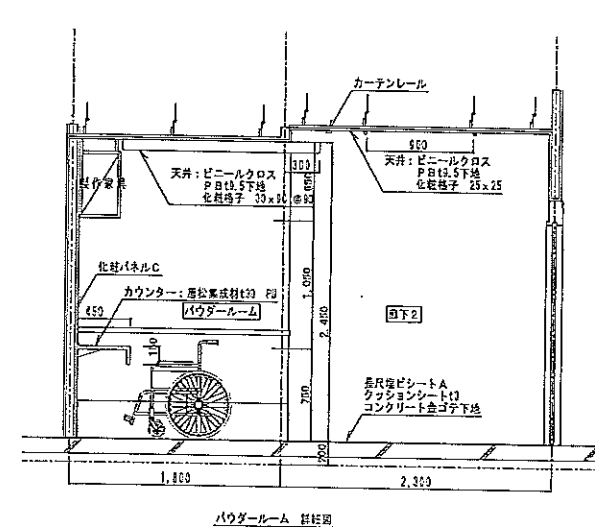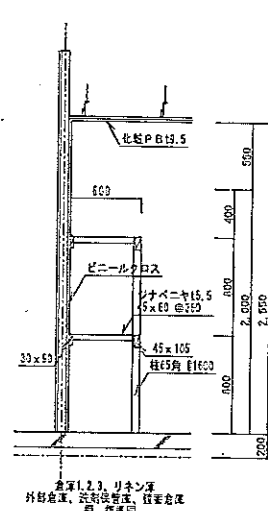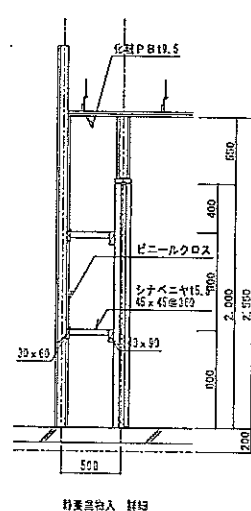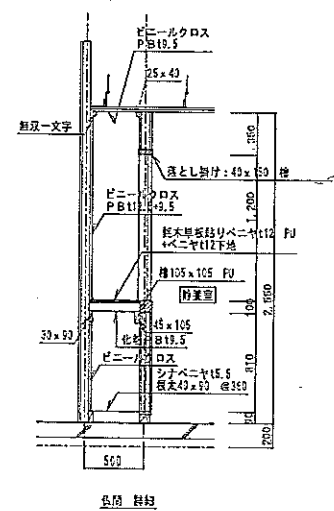


完成图

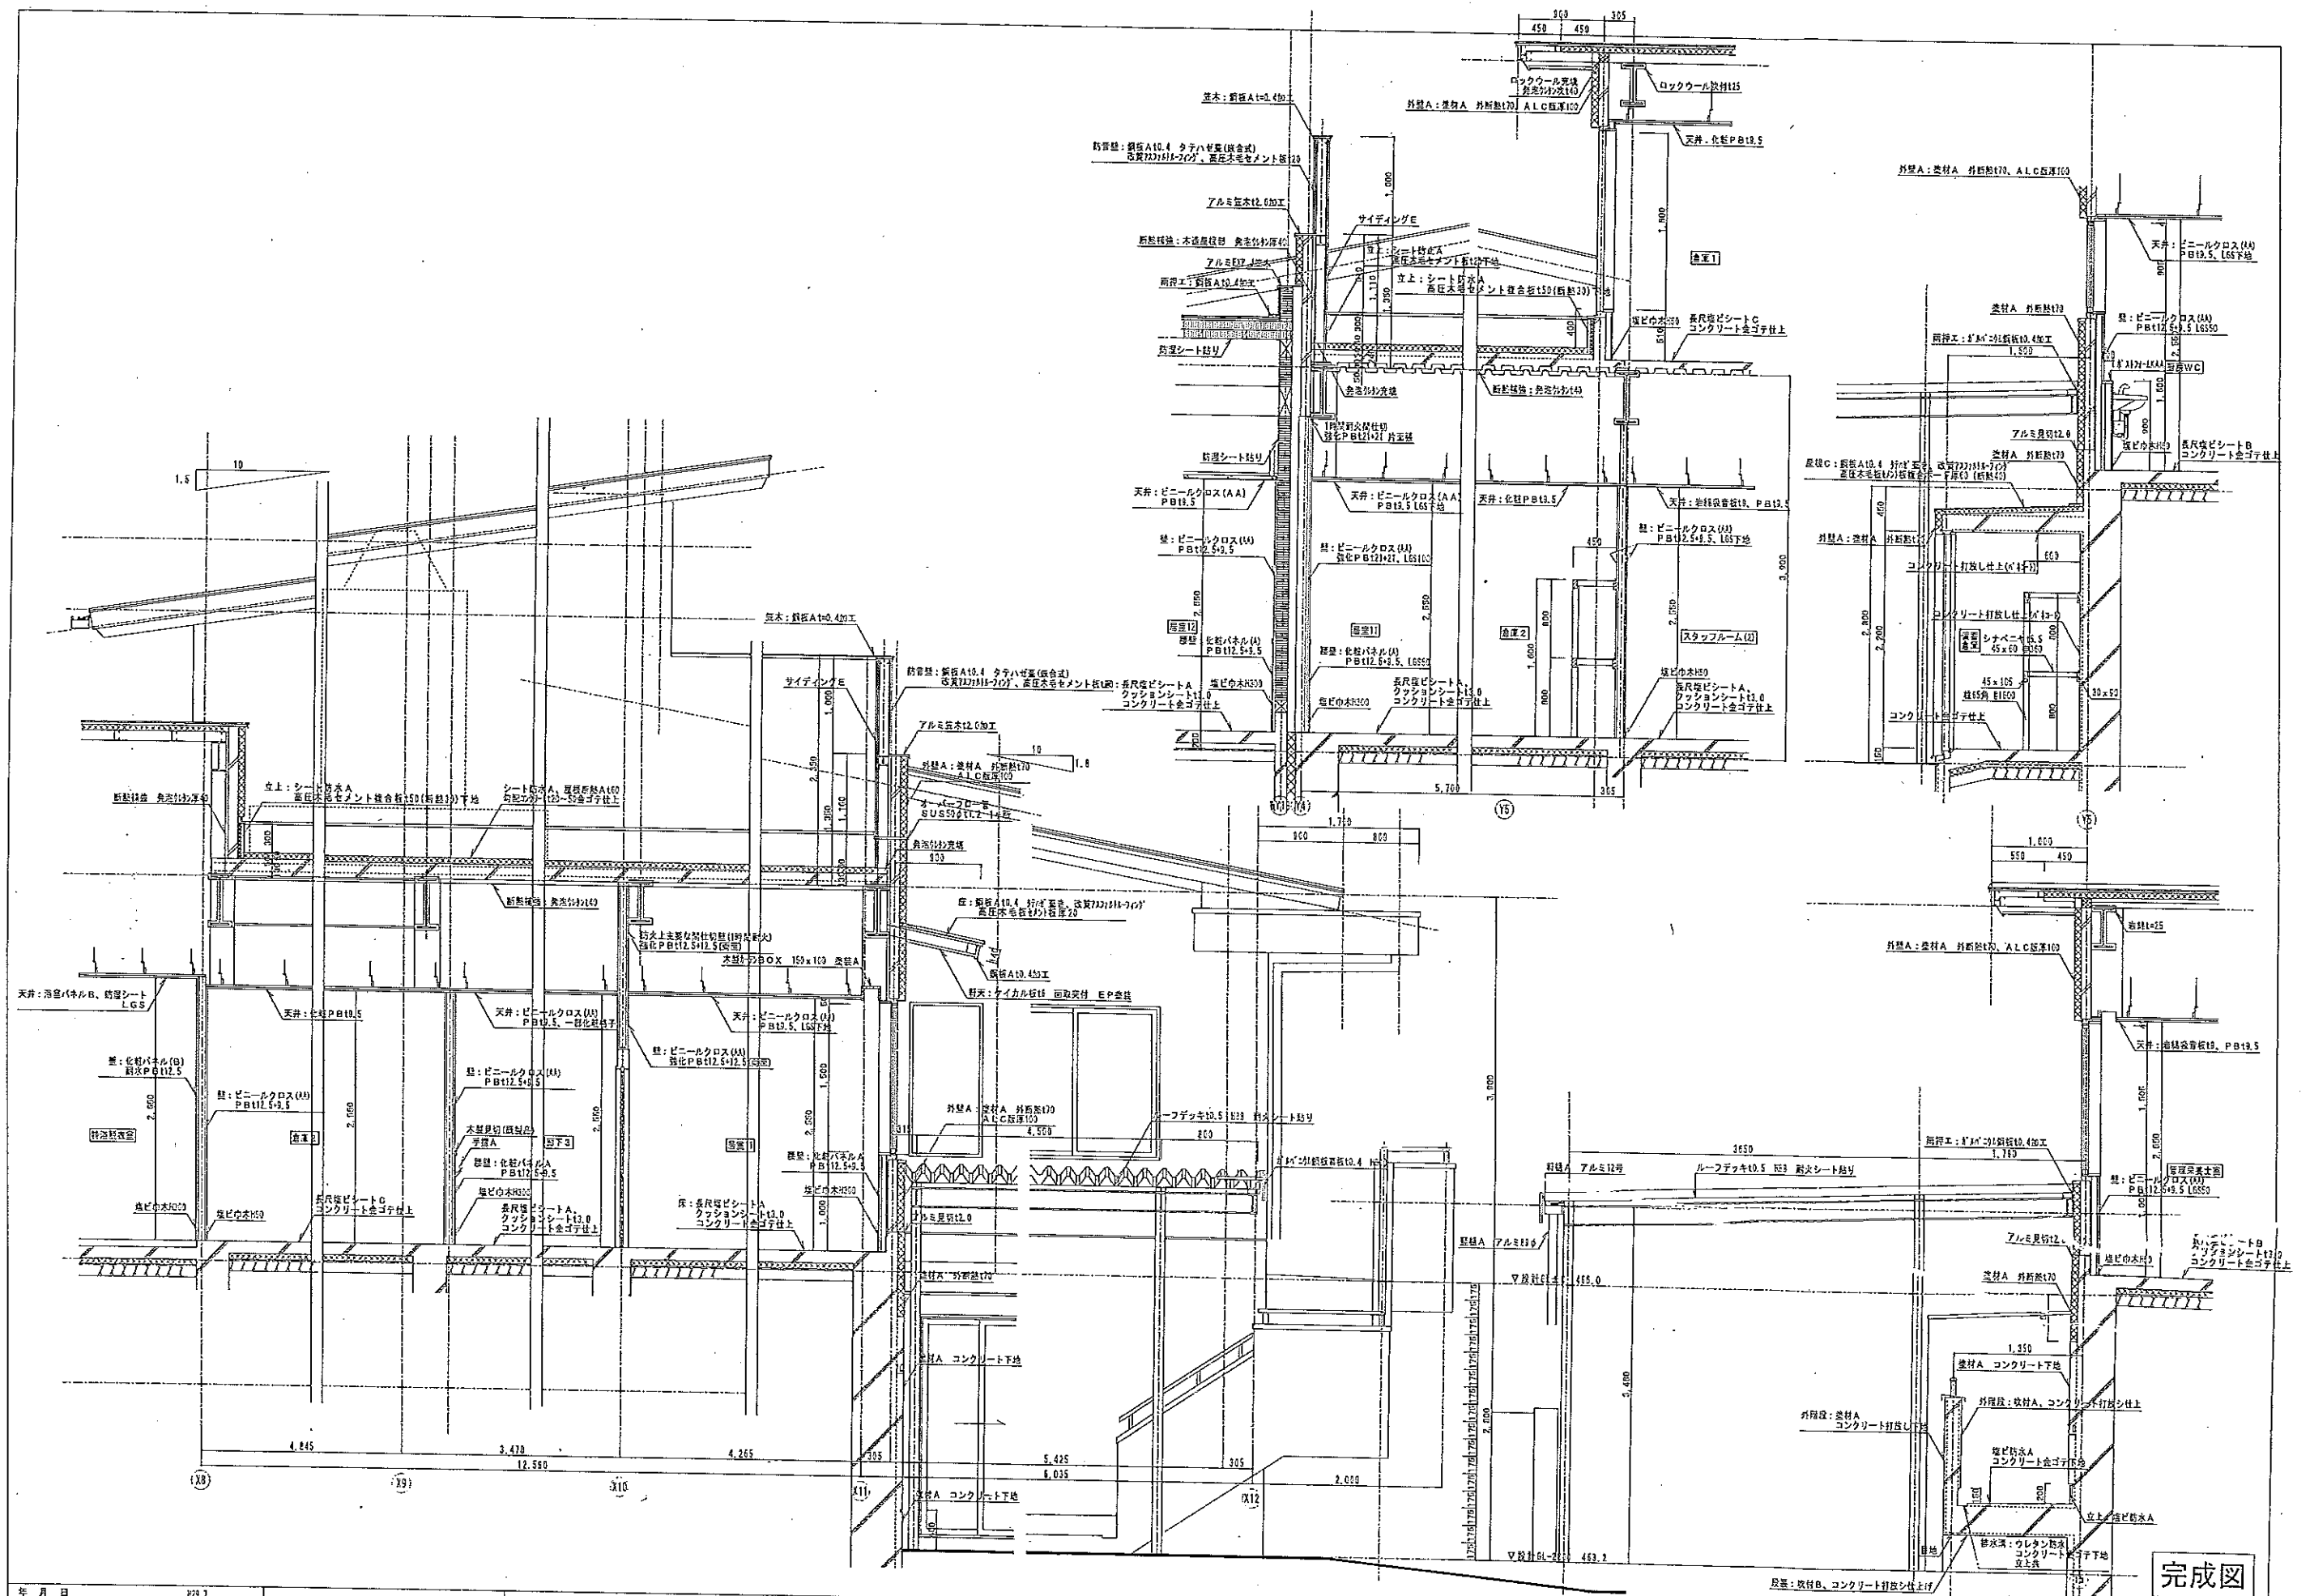


完成図

年月日	2017	特	飯田市建設部地域計画課	鈴木建築設計事務所	工事名	平成29・30年度 特別養護老人ホーム飯田建設事業 建築工事	図名	短計図4	No.	A-22
所長	部長	課長	主任	監理	設計	1級建築士事務所登録第(下伊)第12011号	縮尺	A1-1:125, A3-1:250		

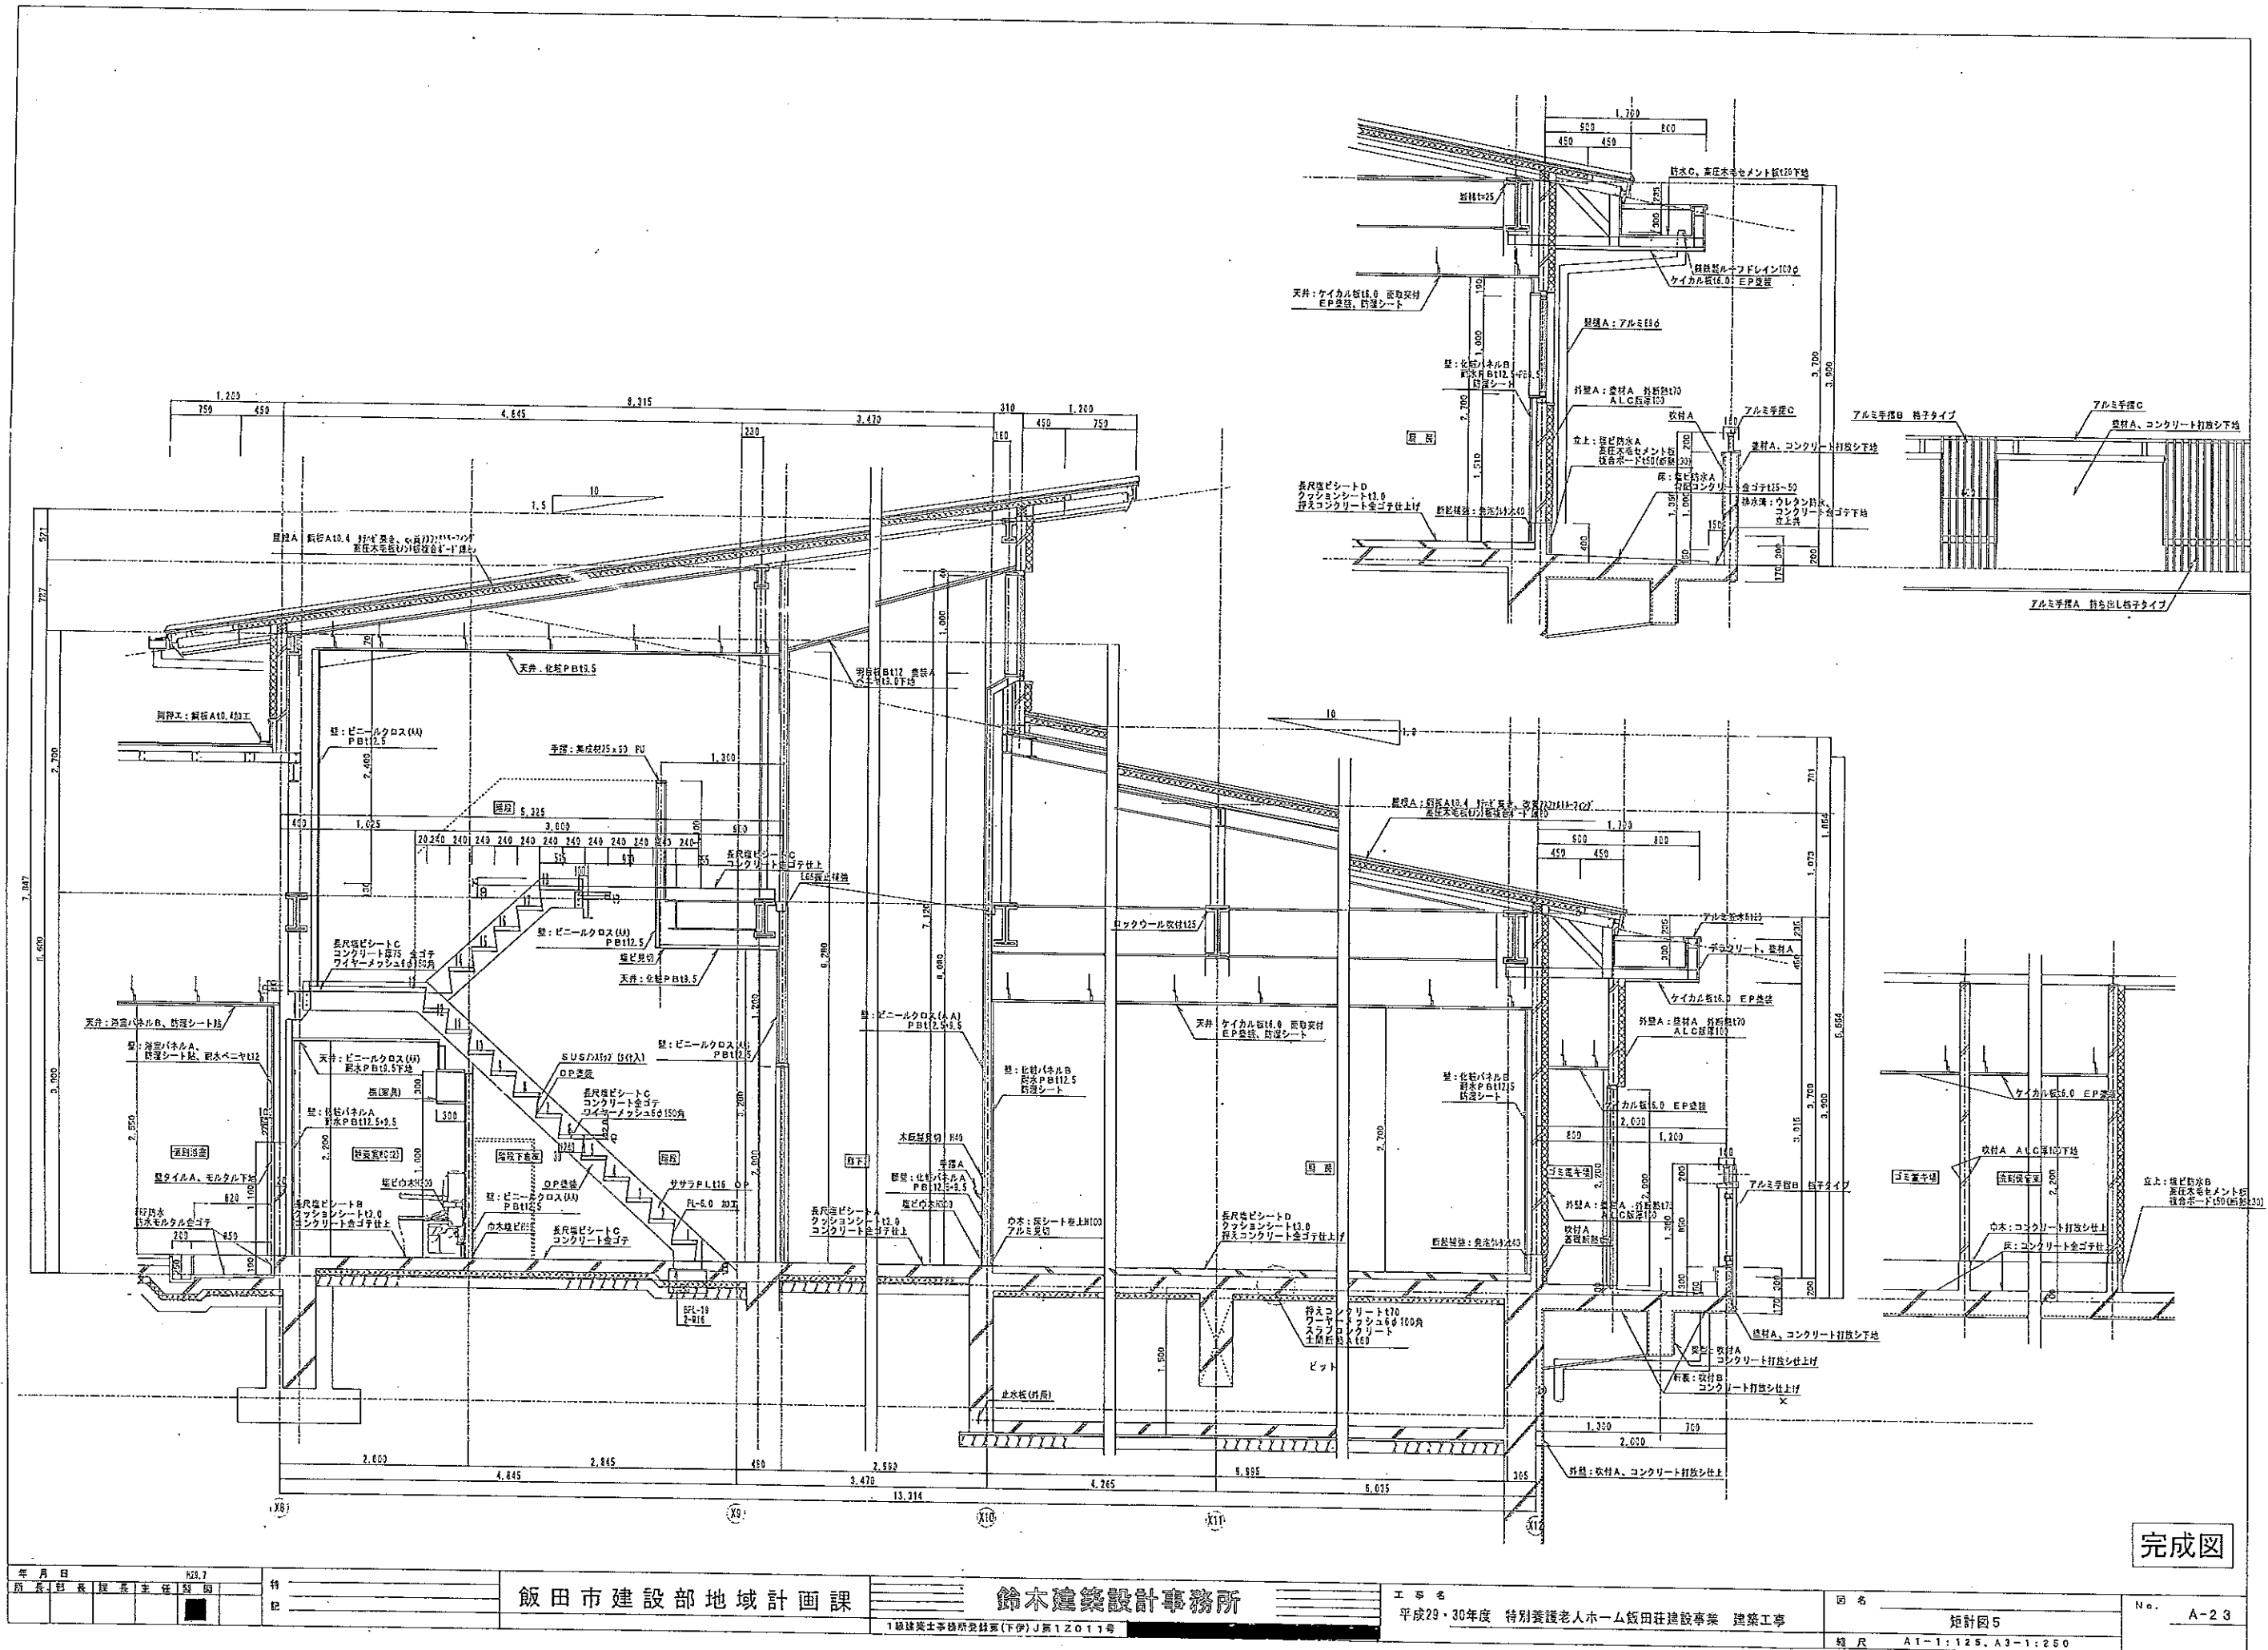

完成図

年月日 2023.7		飯田市建設部地域計画課		鈴木建築設計事務所		工事名		図名		No.	

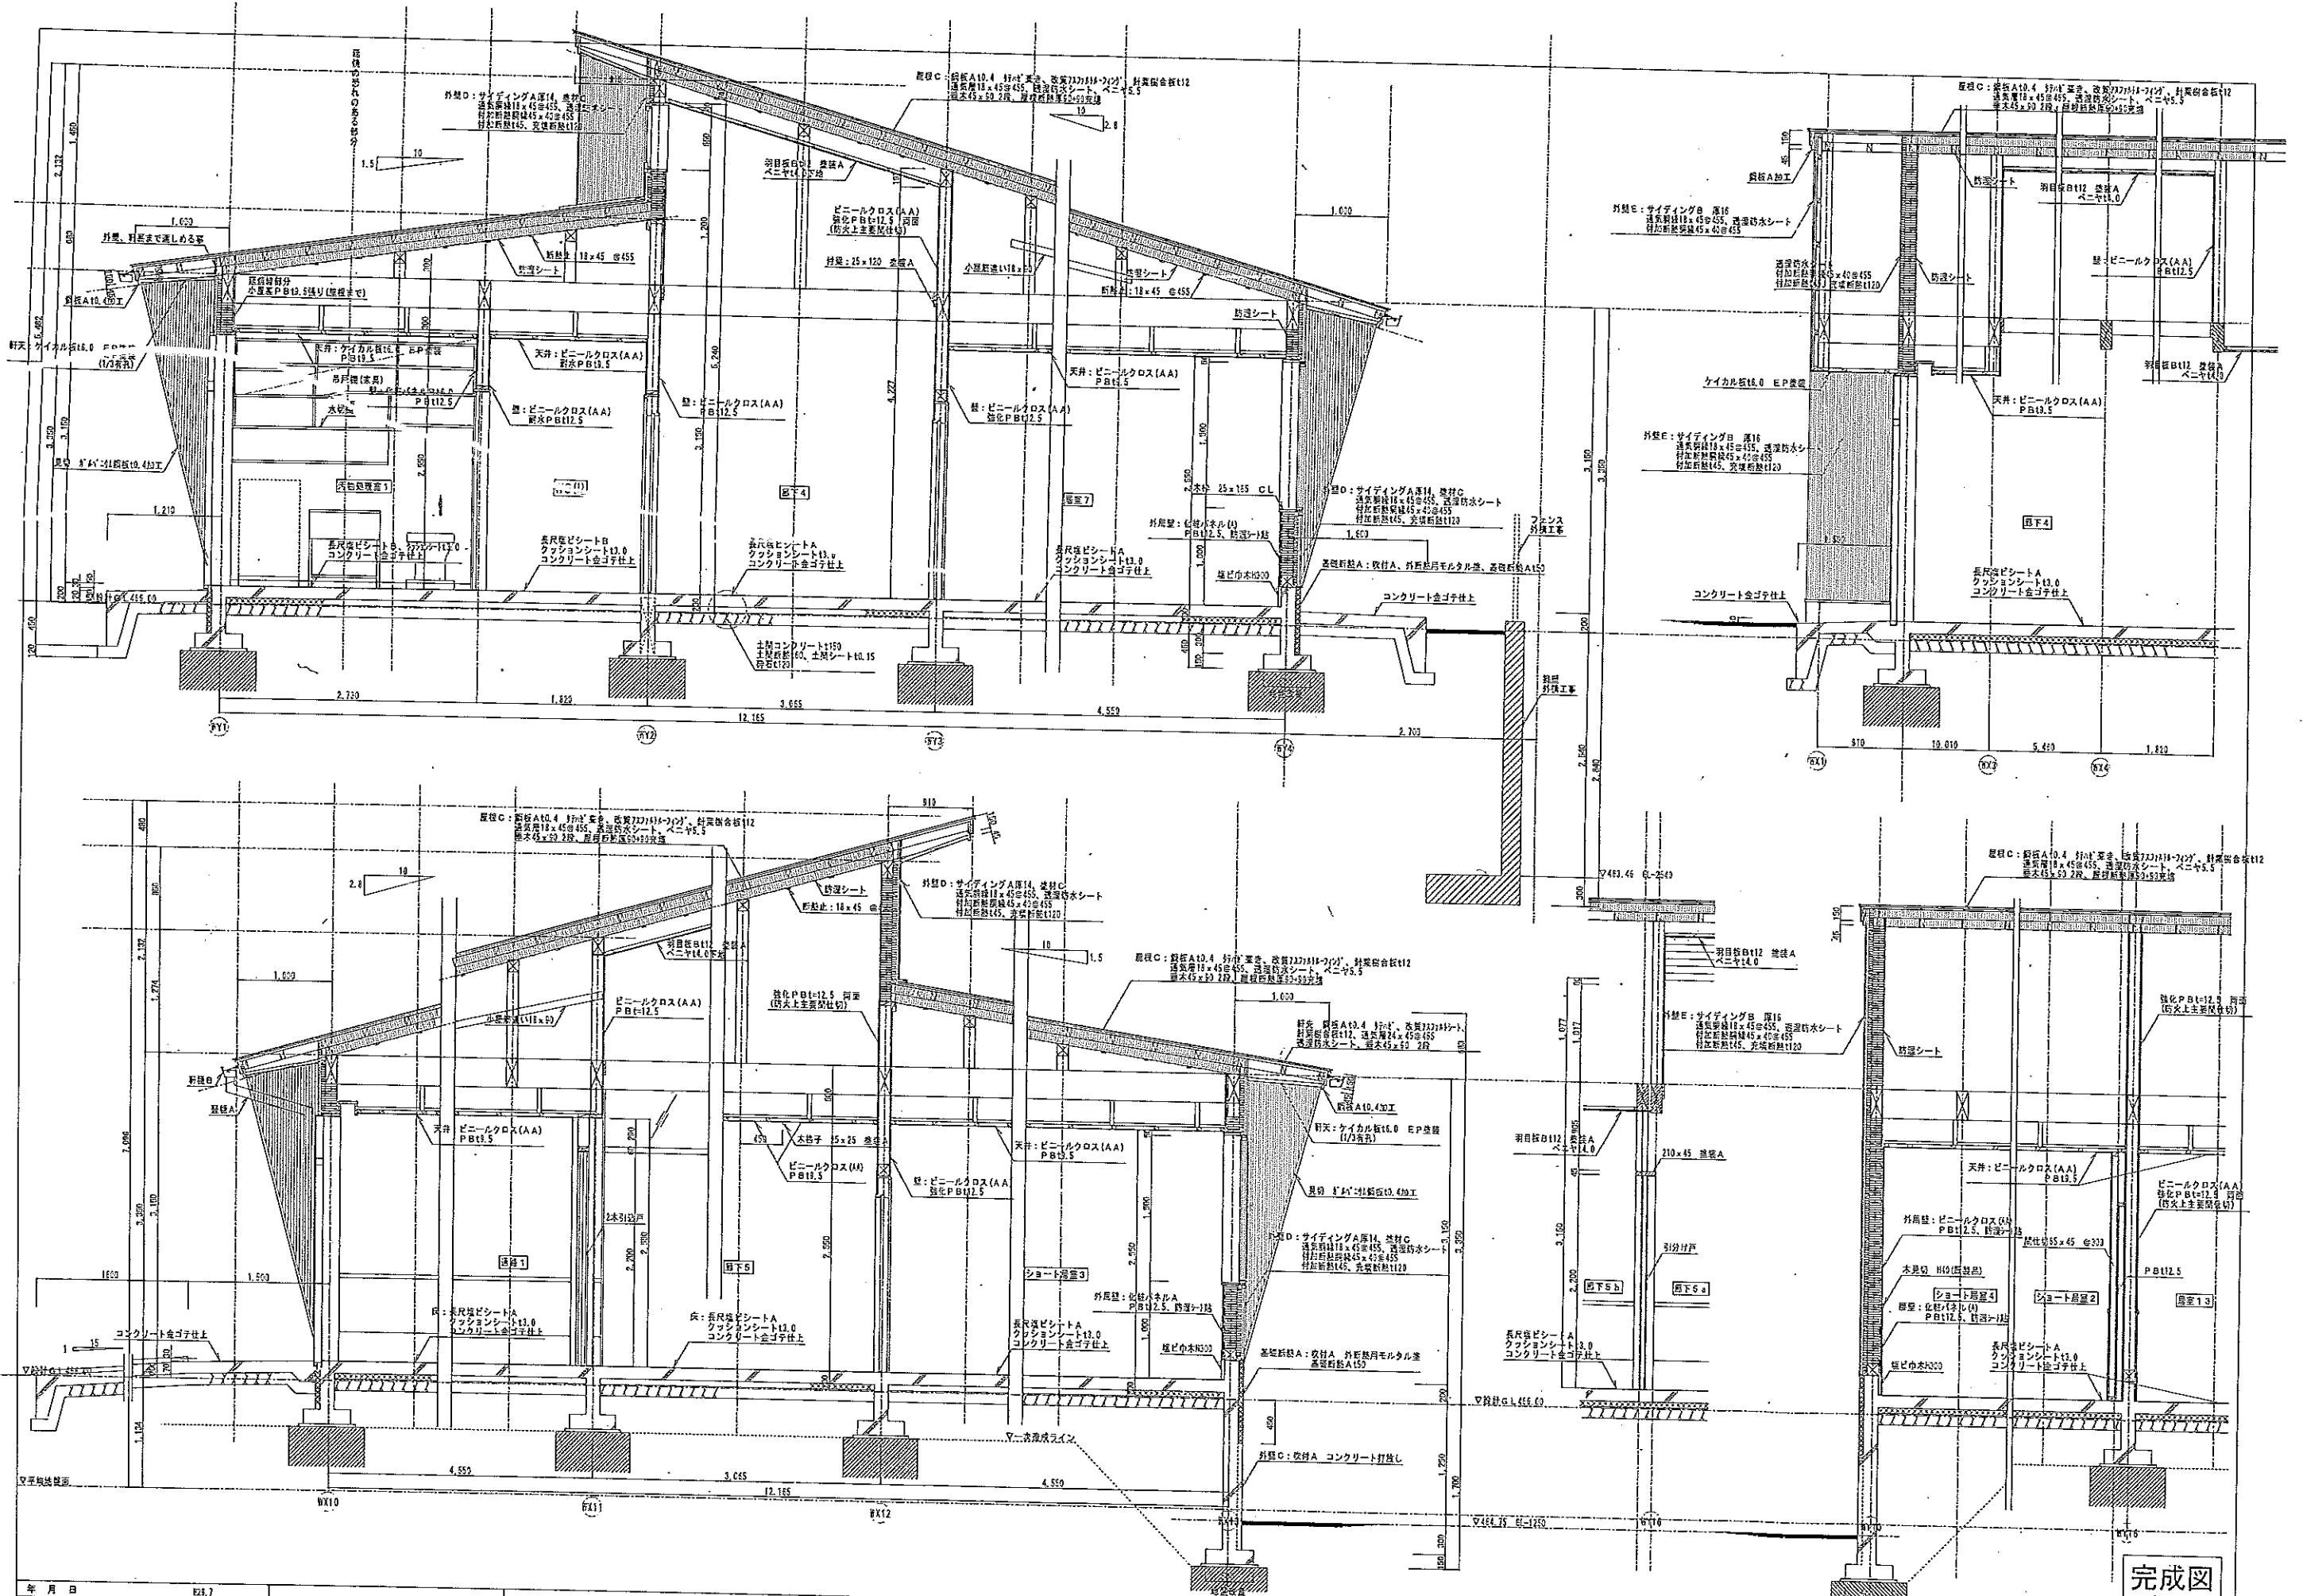

完成図

年月日	2017	特記	飯田市建設部地域計画課	鈴木建築設計事務所	工事名	平成29・30年度 特別養護老人ホーム飯田荘建設事業 建築工事	図名	縦計図7	No.	A-25
所長	部長	主任技師								
1級建築士事務所登録第(下)J第12011号										
縮尺				A1-1:125, A3-1:250						